






 Skalmur - se A-XX-6-04X - Materiale oversigt


 Dilatations fuge, se facader for type

 Skralderum letvæg


 Taghus letvæg

	Porebeton væg 100mm
	Porebeton væg 100mm/50mm udsparet for VENT (Lejl. type B & F) se detalje 40X_123
	Gips væg 120mm isoleret
	Gips skakt 70mm isoleret







----- Muligt værelse




 


 Badekabine vægge iht. leverandør  
 Betonvægge iht. ingeniør

2P.1.H.06	Rum nr. ( Opg. / etage / side+løbenr. )
2P.A	Affaldsrum (Opg./nr.)
SK3.2	Skakt nr. ( Bygn. / nr. )
E4.1	Elevator nr. ( Bygn. / nr. )
TR4.1	Trapperum nr. ( Bygn. / nr. )
D3	Dør nr./ Type - se dørskema A-XX-6-05X
V10.1-A S1-L1-a	Vindue nr. / Type-eloksering-sol-lyd se Vindueskema A-XX-6-03X
A6.2 - A	Altan nr. / Eloksering. Se altan oversigt A-XX-6-06X


----- Nedhængtloft / rørkasse  
 Sokkelsikring rist/rende


					
Ovn / Kogeplade	Køl	Vask	Skuffe / Skab	Skab med Overskab	Skab / Garderobe

	TV
	Affaldsskakt
	Skrald indkast dør
	D7 - Inspektions lem str. og lodret placering se tegn. A-XX-4-12X
	D8 - Inspektions lem str. og placering se tegn. A-XX-4-12X
	TN - Nedløb

A-XX-5-10X	Sokkeldetaljer
A-XX-5-20X	Facadedetaljer
A-XX-5-30X	Tagdetaljer
A-XX-5-40X	Indvendigedetaljer
A-XX-5-50X	Skralderum

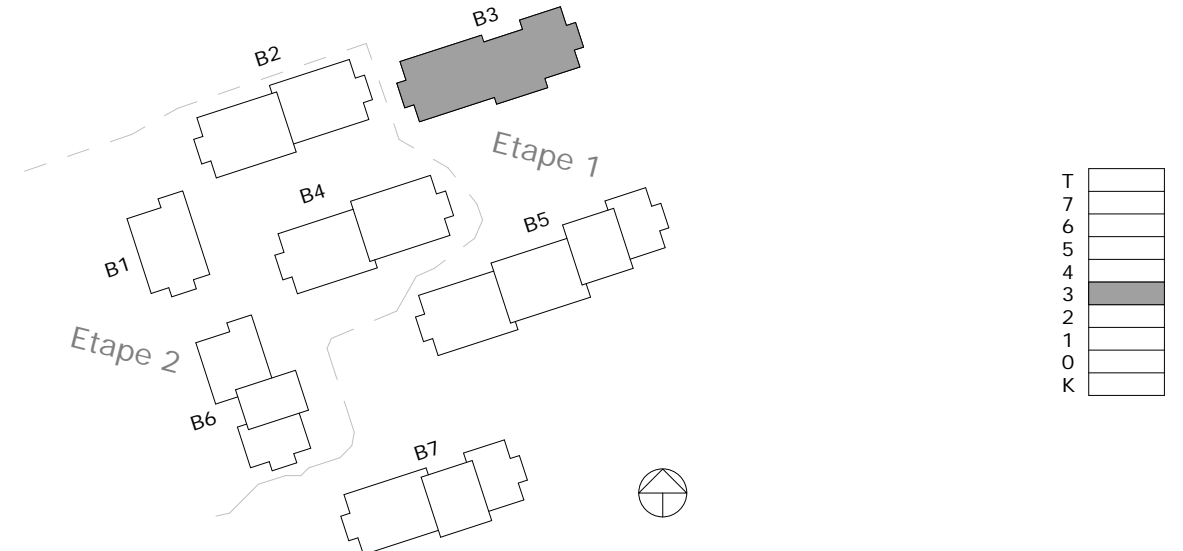

AS BUILT

Udf/kontr	Kontr	Godk	Revisionstekst	Dato	Rev
RU/MHJ	ru	lo	Mål: 1 : 100	Format: 840x297	2017-10-27

## Frederikskaj 2

Matr.nr. 161 Kongens Enghave, København

Plantegning  
Bygn. 3 - Etage 3

A-B3-1-003



○ MT Højgaard a/s	Knud Højgaards Vej 9	2860 Søborg	+45 7012 2400	Sagsnr. 796826
○ MT Højgaard a/s, Design & Engineering	Knud Højgaards Vej 9	2860 Søborg	+45 7012 2400	Sagsnr. 796826
● Holscher Nordberg A/S	Vermundsgade 40A, 3.sal	2100 København Ø	+45 3920 0033	Sagsnr. 1501
○ SLA A/S	Njalsgade 17B, Pakhus 2, 3.sal	2300 København S	+45 3391 1316	Sagsnr. 716