


B3.8

VENT. AFKAST

Tagterrasse

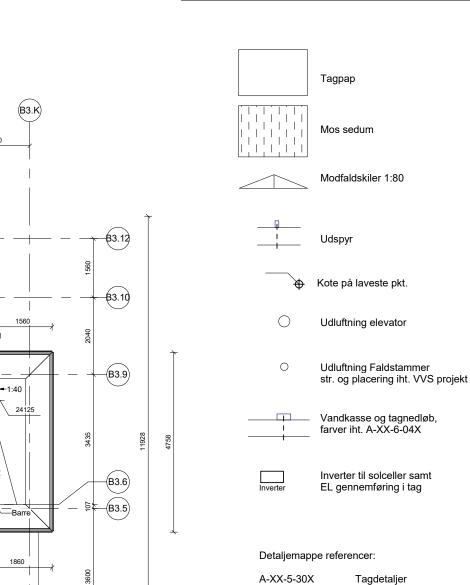

- ₽ B3.5


Taghus


VENT. AFKAST

1:80

Tagterrasse

Signaturforklaring

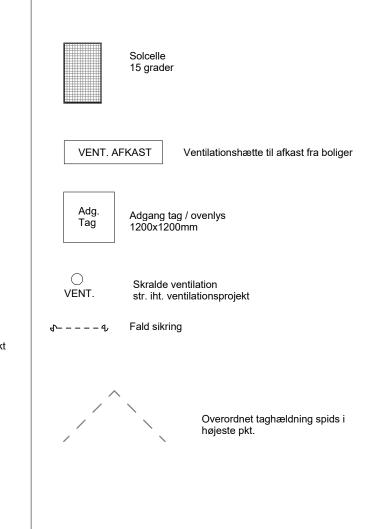

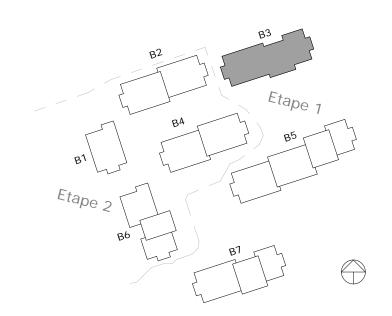

## AS BUILT

Kontr Godk Revisionstekst Dato ru lo Mål: 1 : 100 Format: 840x297 2017-10-27

## Frederikskaj 2

Matr.nr. 161 Kongens Enghave, København

Plantegning Bygn. 3 - Tagplan

A-B3-1-00T

MTHøjgaard

○ MT Højgaard a/s ○ MT Højgaard a/s, Design & Engineering Knud Højgaards Vej 9 ● Holscher Nordberg A/S ○SLA A/S

 Knud Højgaards Vej 9
 2860
 Søborg
 +45 7012 2400
 Sagsnr. 796826

 Knud Højgaards Vej 9
 2860
 Søborg
 +45 7012 2400
 Sagsnr. 796826

 Vermundsgade 40A, 3.sal
 2100
 København Ø
 +45 3920 0033
 Sagsnr. 1501

 Njalsgade 17B, Pakhus 2, 3.sal
 2300
 København S
 +45 3391 1316
 Sagsnr. 716