



1 B5-4-FG(1)  
1 : 100

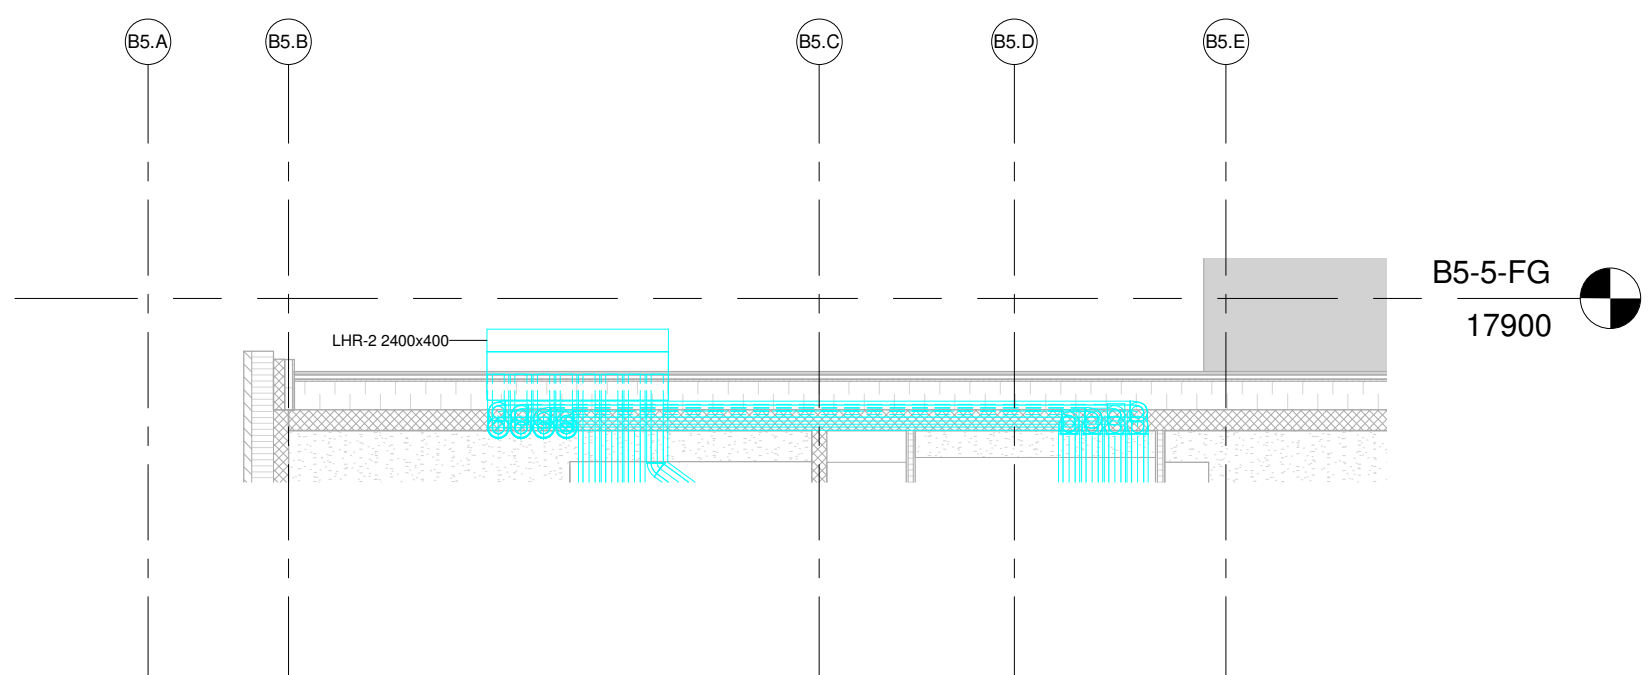

3 B5 - SNIT A-A  
1 : 100

T-V-P-4-B5-05

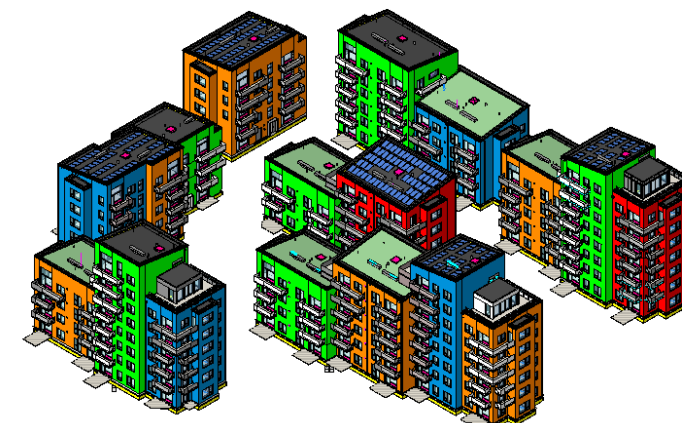

- INOBLÆSNING
  - UDSUGNING
  - INDTAG
  - AFKAST
- NOTE: ALLE MÅL I MM

AS BUILT

2 B5 - 4



airteam

SAGSNAVN:	Frederiks Kaj, etape 1		
ADRESSE:	SAGS ADRESSE		
SAGS NR:	400663		
EMNE:	4. ETAGE, PLAN BLOK 5 VENTILATION		
DATO:	20-04-17	REV. DATO:	ANSVARLIG: RLA
airteam a/s	Gunnar Clausens Vej 34B	8260 Viby J	tlf: 70203588

TEGN. NR. T-V-P-4-B5-05  
Mål: 1 : 100