


Opstalt 01  
1 : 20

Opstalt 02  
1 : 20


Opstalt 03  
1 : 20

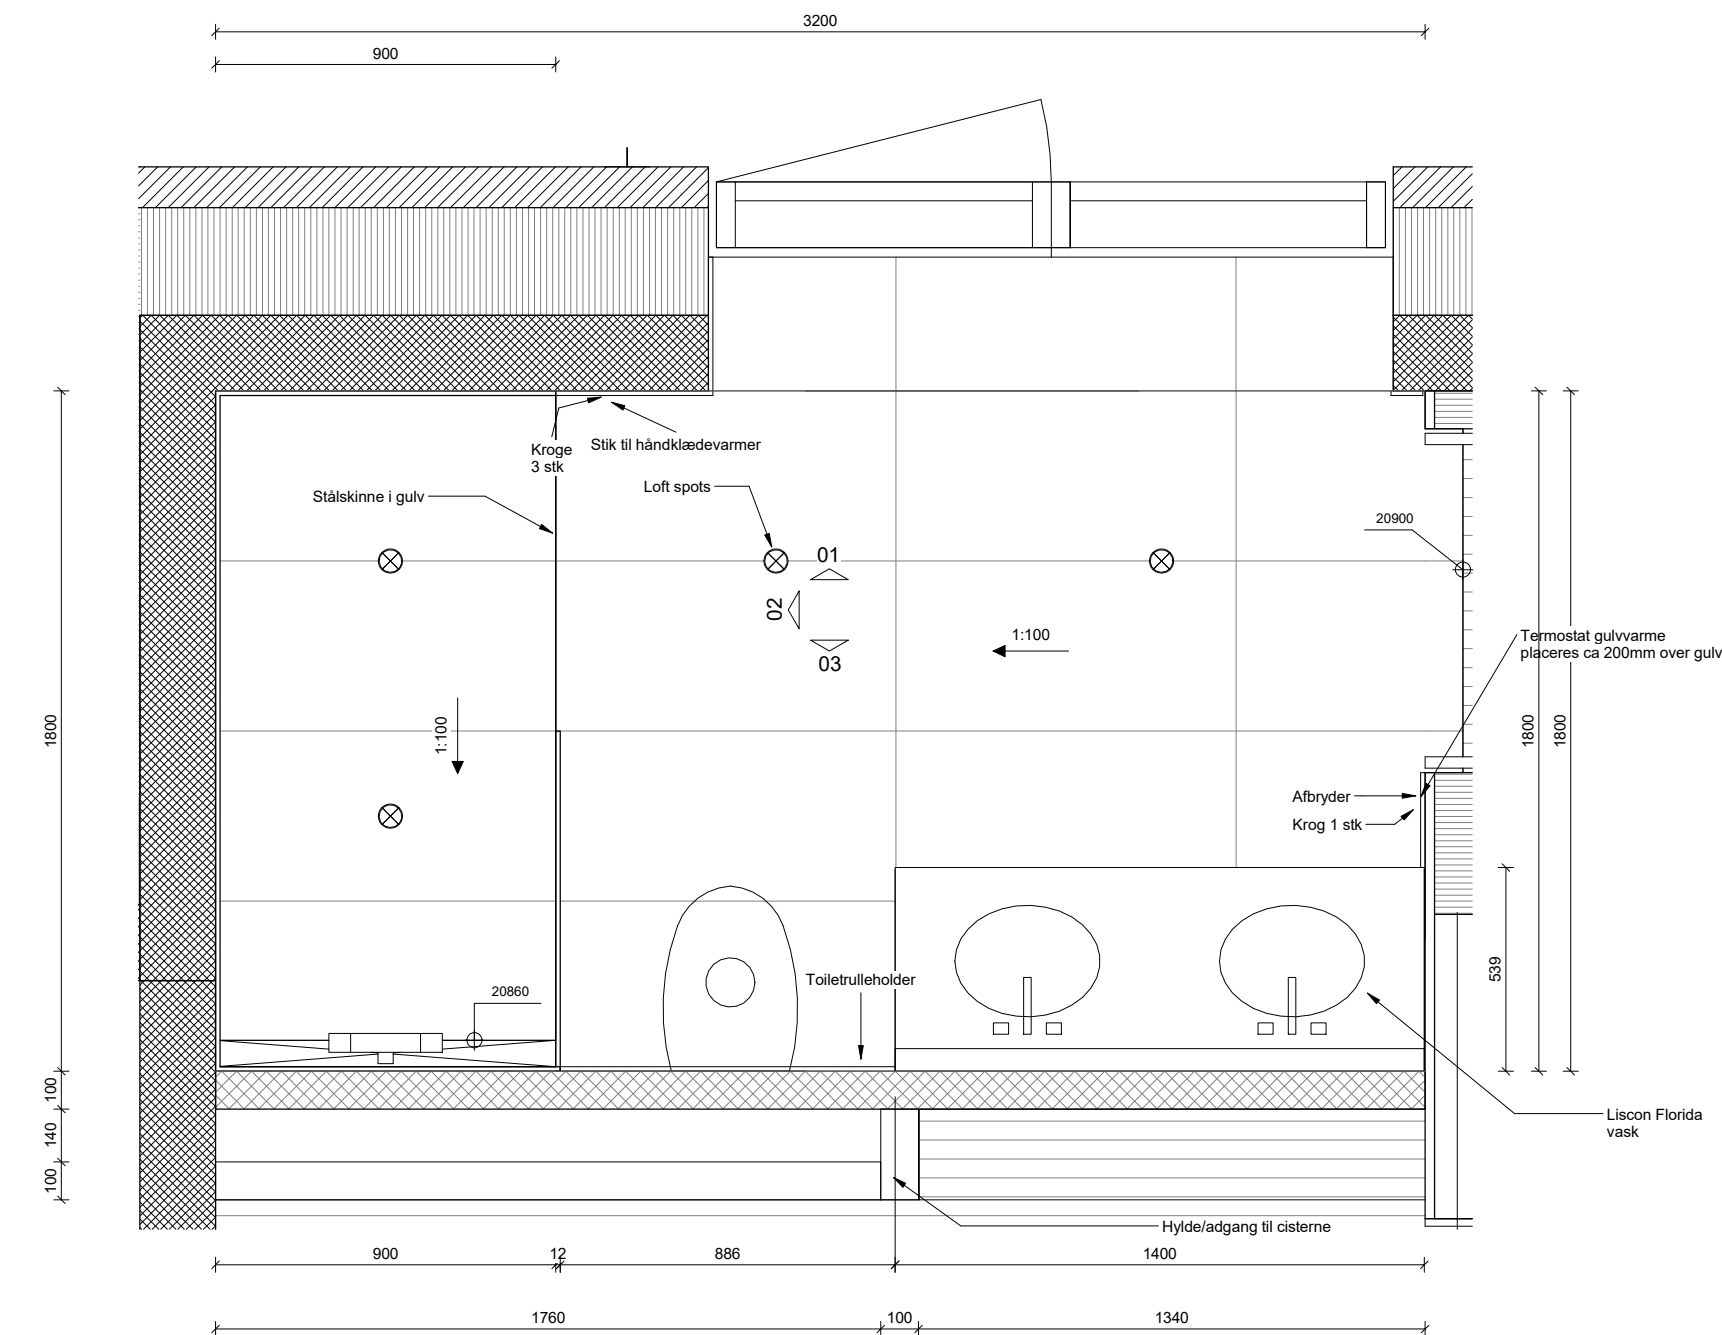

## Materialer

- MU - Fliser:**  
Marvel bronze matt 450x900 mm
- MU - Sokkelflise**  
Marvel bronze matt 100x450mm og 100x900mm
- MU - Fuge:**  
PCI Nanofug 41 Dunkelbraun
- VVS - Håndvask armatur:**  
A1 Håndvaskarmatur m/bundventil, stainless steel look  
**VVS-nr.: 70.1921.117 / F1092XJ**
- VVS - Brusertermostat:**  
Geometry Termostat-armatur inkl. rosetter, stainless steel look  
**VVS-nr.: 72.2581.117 / A3260XJ**
- VVS - Bruserstang:**  
A10 Bruserstang 600 mm, stainless steel look  
**VVS-nr.: 73.7619.517 / F1157XJ**
- VVS - Håndbruser:**  
A10 håndbruser Stainless steel look med slange  
**VVS-nr.:73.7619.217 / F1228XJ**
- KØK - Underskabe / skuffer:**  
Svane Glat Colour m. click push  
2 stk **Type A2807** med udskæring til rør.
- KØK - Bordplade:**  
22 mm Liscan med istøbt vask Florida  
Farve: Hvid "Angel" mat  
Runding på forkant standard 2 mm radius  
Bordplade front i plan med skabsfronter.

- VVS - Betjening cisterne:**  
Geberit Pneumatiske fingertryk, krom
- VVS - Gulvaflob:**  
Easy Drain - Compact Zero
- EL - Lys armaturer:**  
KC Light, Z-Line M60, natur anodiseret, uden gribekant, længde 1400 mm. Placeres 30 mm fra spejlvæg.
- 4 stk spots, V3214C-White Tilt
- VVS - Toilet:**  
Cassøe Spring væghængt skjult montering  
Toiletsæde som Cassøe spring Deluxe toiletsæde m. soft close.
- VVS - Toilettepapirholder:**  
Carlsbad stainless steel
- VVS - Krogge:**  
4 stk. Carlsbad, stainless steel
- MU - Brusevæg**  
Klar glas, 8mm, fastholdes i bund, top og ved væg i alu U-profil.
- MA - Vægge**  
Hvid S0500-N Glans 20
- TØ / MA - Loft**  
Udføres som nedhængt gipsloft  
Hvid S0500-N Glans 5
- VENT - Ventilationsudtag**  
**KUV 100**, hvid RAL9003

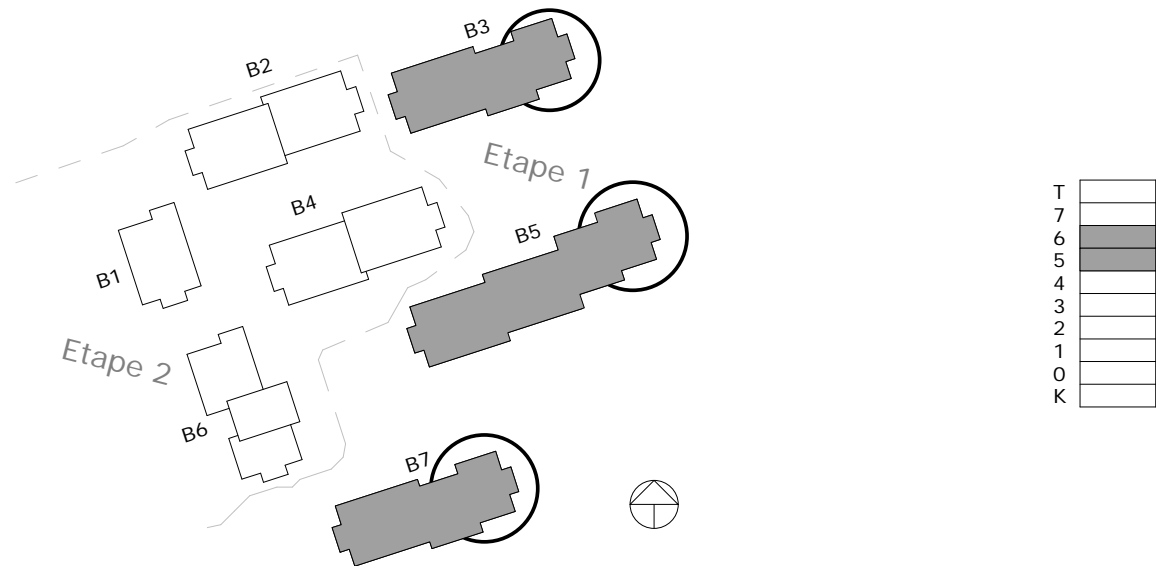

## REV D . Målsætning tilføjet opstalter

NOTE: Badeværelse udføres iht. SBI anvisning 200.  
Gulvopbygning skal overholde U-værdi på 0,5 W/m2 K

## AS BUILT

Udf/kontr	Kontr	Godk	Revisionstekst	Dato	Rev
mhj	ru	lo	Mål: 1 : 20	Format: A2	2017-10-27

## Frederikskaj 2

Matr.nr. 161 Kongens Enghave, København

## Badeværelser Badeværelse Penthouse

## A-XX-4-53X



○ MT Højgaard a/s	Knud Højgaards Vej 9	2860 Søborg	+45 7012 2400	Sagsnr. 796826
○ MT Højgaard a/s, Design & Engineering	Knud Højgaards Vej 9	2860 Søborg	+45 7012 2400	Sagsnr. 796826
● Holscher Nordberg A/S	Vermundsgade 40A, 3.sal	2100 København Ø	+45 3920 0033	Sagsnr. 1501
○ SLA A/S	Njalsgade 17B, Pakhus 2, 3.sal	2300 København S	+45 3391 1316	Sagsnr. 716