



1 B5-2-FG(1)  
1 : 100

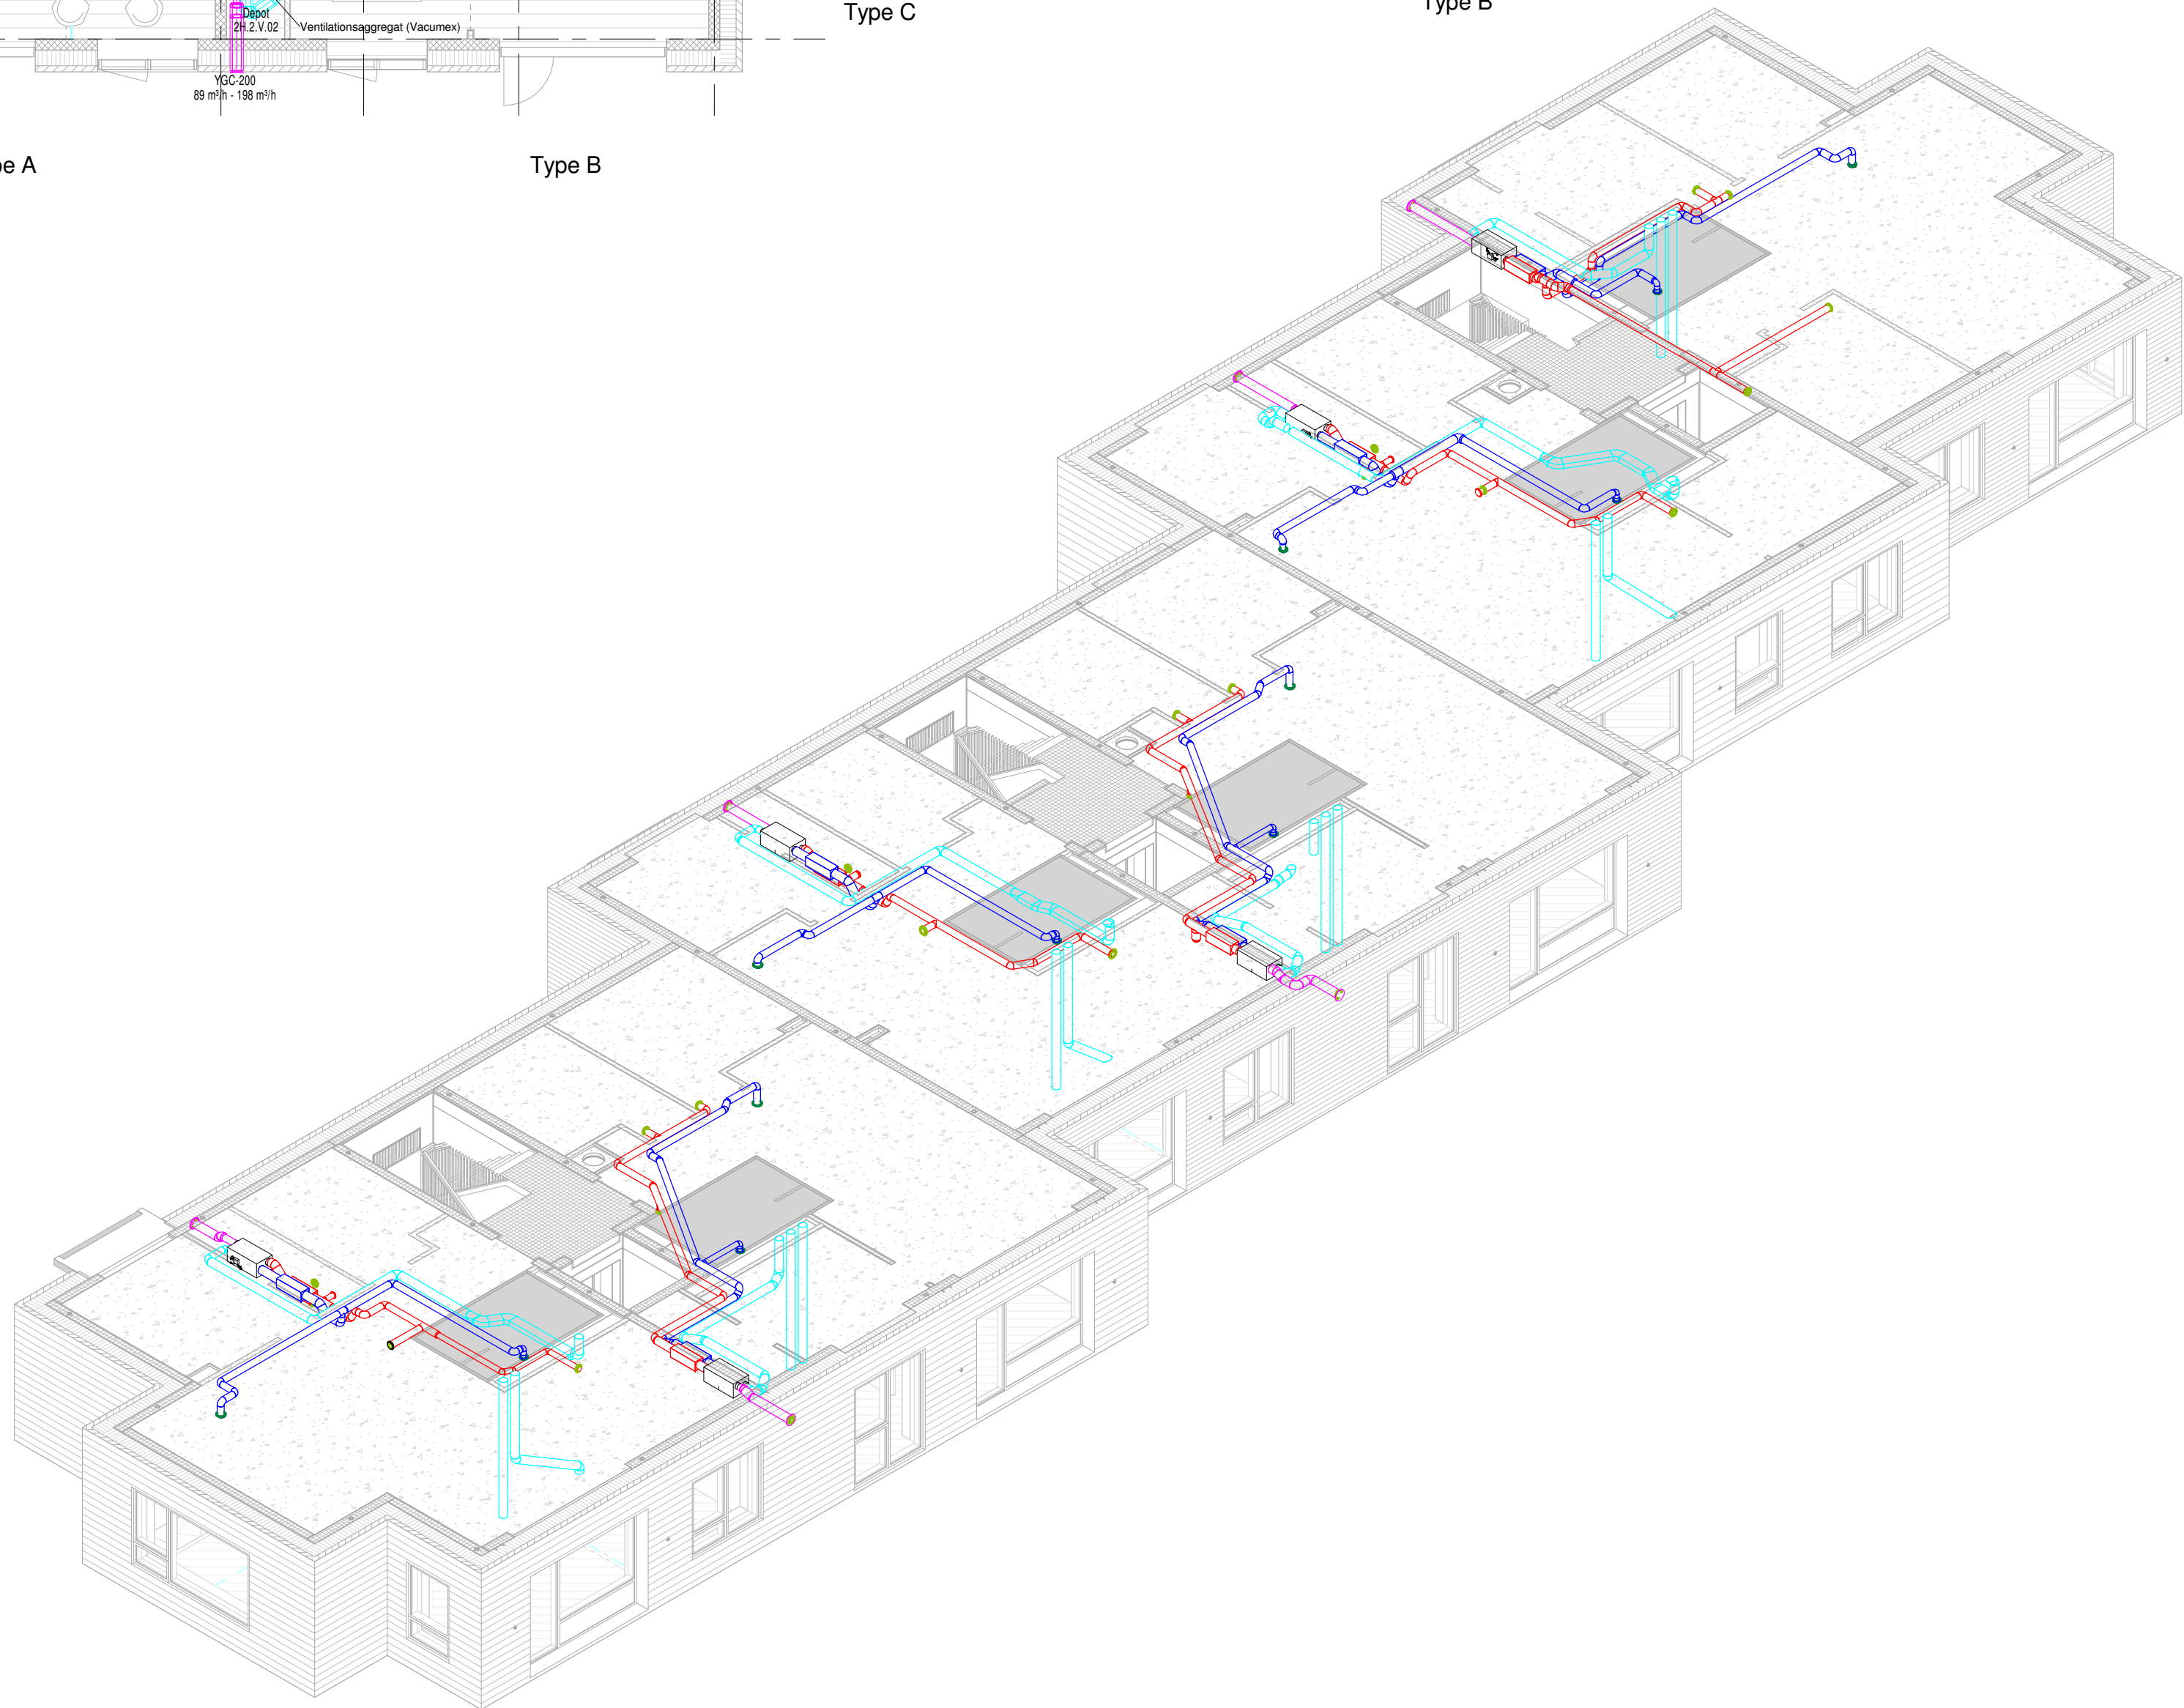

2 B5 - 2

T-V-P-2-B5-03

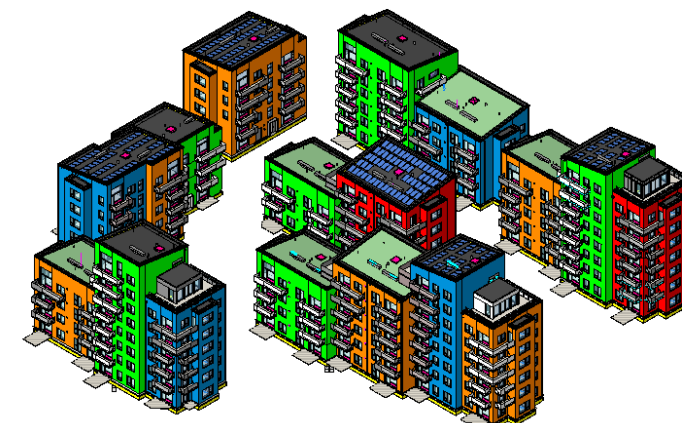

NOBLESNING  
UDSUGNING  
INDTAG  
AFKAST

NOTE: ALLE MÅL I MM

AS BUILT

Rev.	Rev. Beskrivelse	Tegner	Rev. Dato
 <b>airteam</b>			
SAGSNAVN:	Frederiks Kaj, etape 1		
ADRESSE:	SAGS ADRESSE		
SAGS NR:	400663		
EMNE:	2. ETAGE, PLAN BLOK 5 VENTILATION		
DATO:	20-04-17	ANSVARLIG: RLA	TEGNER: AFK
airteam a/s	Gunnar Clausens Vej 34B	8260 Viby J	tlf: 70203588

TEGN. NR. T-V-P-2-B5-03  
Mål: 1 : 100