
ł II 2400

Lejl. type A Lejl. type B0 Lejl. type D0 Lejl. type E **2D** (B7.D) **2E** 


Signaturforklaring

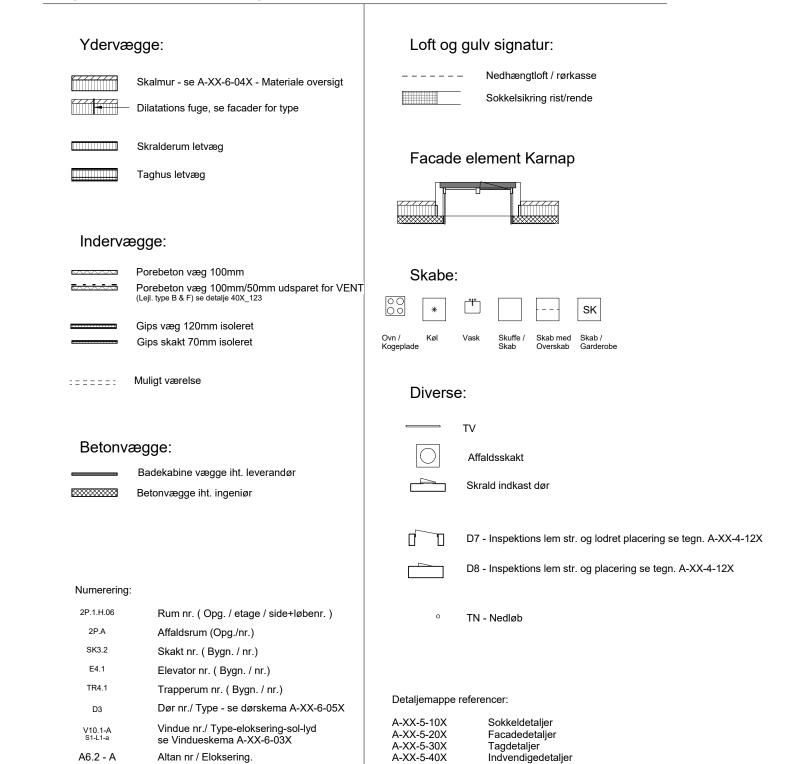


A-XX-5-50X

Skralderum

Se altan oversigt A-XX-6-06X

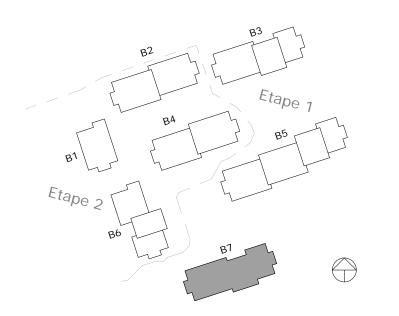

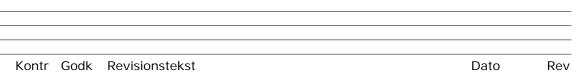

Frederikskaj 2

AS BUILT

ru lo Mål: 1 : 100

Matr.nr. 161 Kongens Enghave, København

Plantegning Bygn. 7 - Etage 0

RU/MHJ

A-B7-1-000



○ MT Højgaard a/s ○ MT Højgaard a/s, Design & Engineering Knud Højgaards Vej 9 Holscher Nordberg A/S ○ SLA A/S

2860 Søborg 2860 Søborg Vermundsgade 40A, 3.sal

Knud Højgaards Vej 9

2100 København Ø +45 3920 0033 Sagsnr. 1501

Format:

+45 7012 2400 Sagsnr. 796826 +45 7012 2400 Sagsnr. 796826 Njalsgade 17B, Pakhus 2, 3.sal 2300 København S +45 3391 1316 Sagsnr. 716

2017-10-27