

Lejl. type D

Lejl. type E

Signaturforklaring

Ydervægge:

- Skalmur - se A-XX-6-04X - Materiale oversigt
- Dilatations fugte, se facader for type

Skraderum letvæg

Taghus letvæg

Indervægge:

- Porebeton væg 100mm
- Porebeton væg 100mm/50mm udsparet for VENT (Lejl. type B & F) se detalje 40X_123
- Gips væg 120mm isoleret
- Gips skakt 70mm isoleret

Muligt værelse

Betonvægge:

- Badekabine vægge iht. leverandør
- Betonvægge iht. ingeniør


Numerering:

- 2P.1.H.06 Rum nr. (Opg. / etage / side+løbenr.)
- 2P.A Affaldsrum (Opg./nr.)
- SK3.2 Skakt nr. (Bygn. / nr.)
- E4.1 Elevator nr. (Bygn. / nr.)
- TR4.1 Trapperum nr. (Bygn. / nr.)
- D3 Dør nr./ Type - se darskema A-XX-6-05X
- V10.1-A Vindue nr./ Type-eloksering-sol-lyd se Vindueskema A-XX-6-03X
- A6.2 - A Altan nr / Eloksering. Se altan oversigt A-XX-6-06X

Loft og gulv signatur:

- Nedhængtloft / rørkasse
- Sokkelsikring rist/rende

Facade element Karnap

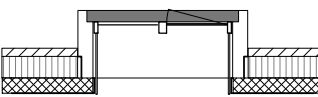

Skabe:


- Ovn / Kogeplade
- Køl
- Vask
- Skuffe / Skab
- Skab med Overskab
- Skab / Garderobe

Diverse:

- TV
- Affaldsskakt
- Skrald indkast dør
- D7 - Inspektions lem str. og lodret placering se tegn. A-XX-4-12X
- D8 - Inspektions lem str. og placering se tegn. A-XX-4-12X
- TN - Nedløb

Detaljemappe referencer:

- A-XX-5-10X Sokkeldetaljer
- A-XX-5-20X Facadedetaljer
- A-XX-5-30X Tagdetaljer
- A-XX-5-40X Indvendigdetaljer
- A-XX-5-50X Skralderum

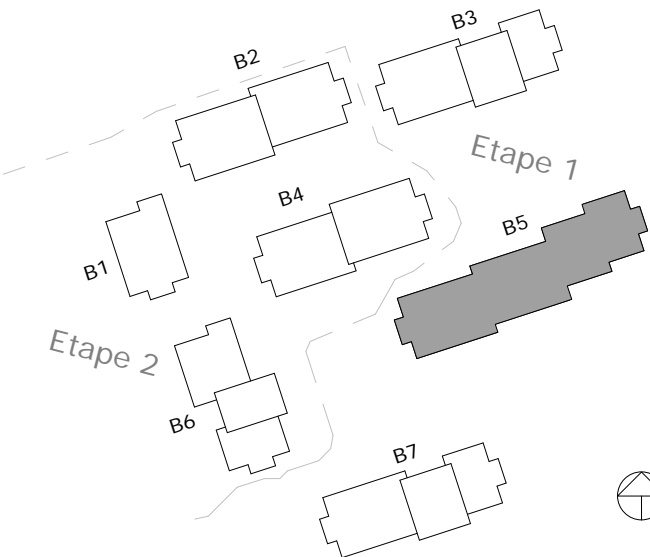

T	
7	
6	
5	
4	
3	
2	
1	
0	
K	

AS BUILT

Udf/kontr	Kontr	Godk	Revisionstekst	Dato	Rev
RU/MHJ	ru	lo	Mål: 1 : 100	2017-10-27	

Frederikskaj 2

Matr.nr. 161 Kongens Enghave, København

Plantegning
Bygn. 5 - Etage 4

A-B5-1-004



○ MT Højgaard a/s	Knud Højgaards Vej 9	2860 Søborg	+45 7012 2400	Sagsnr. 796826
○ MT Højgaard a/s, Design & Engineering	Knud Højgaards Vej 9	2860 Søborg	+45 7012 2400	Sagsnr. 796826
● Holscher Nordberg A/S	Vermundsgade 40A, 3.sal	2100 København Ø	+45 3920 0033	Sagsnr. 1501
○ SLA A/S	Njalsgade 17B, Pakhus 2, 3.sal	2300 København S	+45 3391 1316	Sagsnr. 716