

Lejl. type E

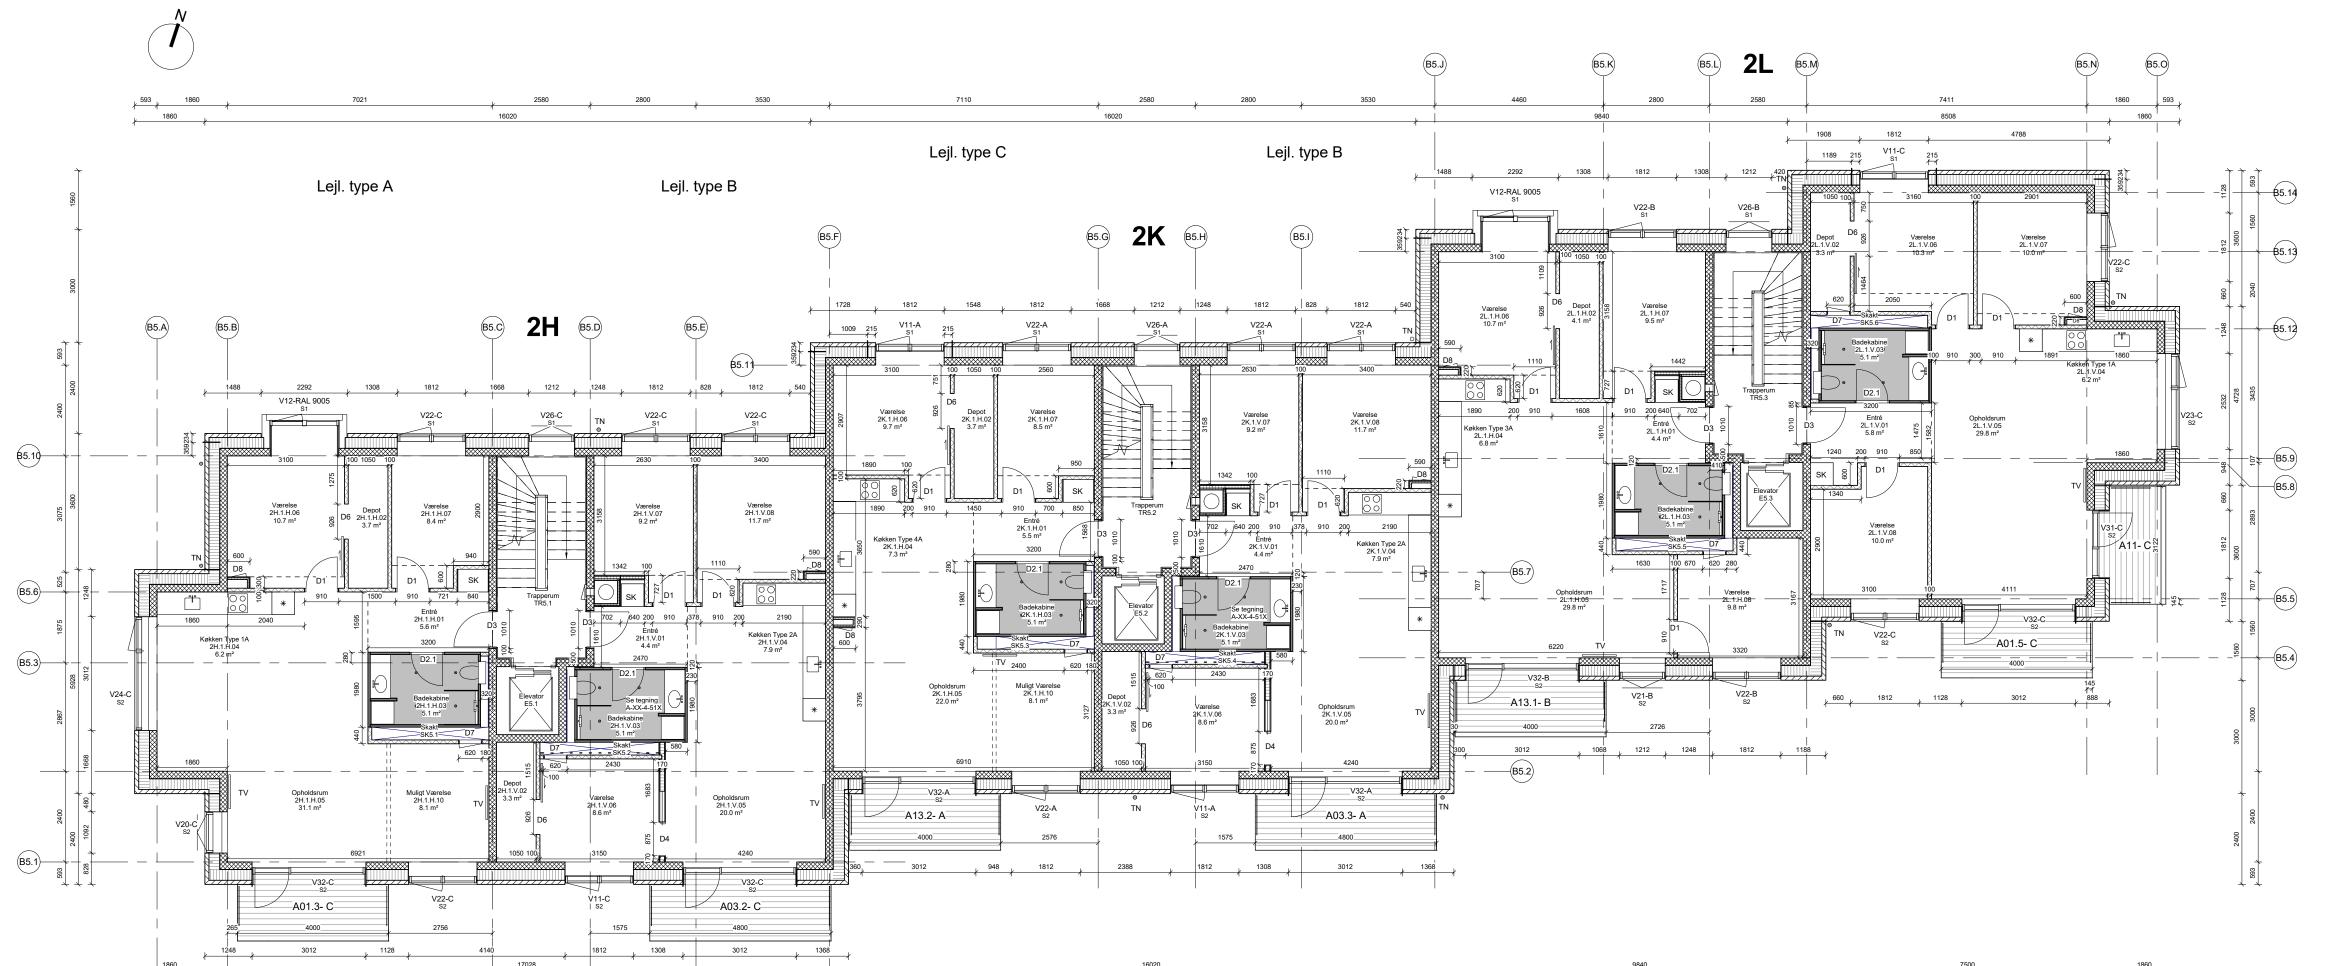

Signaturforklaring

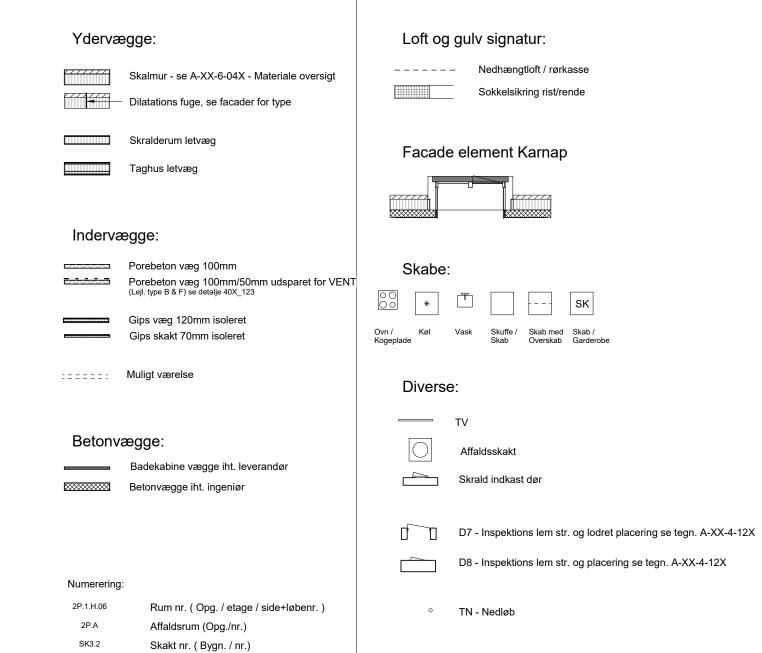

Elevator nr. (Bygn. / nr.) Trapperum nr. (Bygn. / nr.)

Dør nr./ Type - se dørskema A-XX-6-05X

Vindue nr./ Type-eloksering-sol-ly

se Vindueskema A-XX-6-03X

Se altan oversigt A-XX-6-06X

Altan nr / Eloksering.

Detaljemappe referencer:


Skralderum

A-XX-5-10X

A-XX-5-20X

A-XX-5-20X A-XX-5-30X A-XX-5-40X

A-XX-5-50X

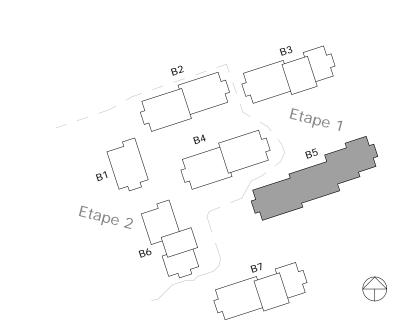

AS BUILT

Udf/kontr Kontr Godk Revisionstekst Dato Rev RU/MHJ ru lo Mål: 1:100 2017-10-27 Format:

Frederikskaj 2

Matr.nr. 161 Kongens Enghave, København

Plantegning Bygn. 5 - Etage 1 A-B5-1-001

MTHøjgaard

○ MT Højgaard a/s OMT Højgaard a/s, Design & Engineering Knud Højgaards Vej 9 Holscher Nordberg A/S O SLA A/S

Knud Højgaards Vej 9

2860 Søborg

+45 7012 2400 Sagsnr. 796826
 Vermundsgade 40A, 3.sal
 2100 København Ø +45 3920 0033
 Sagsnr. 1501

 Njalsgade 17B, Pakhus 2, 3.sal
 2300 København S +45 3391 1316
 Sagsnr. 716