



1 B3-3-FG(1)  
1 : 100

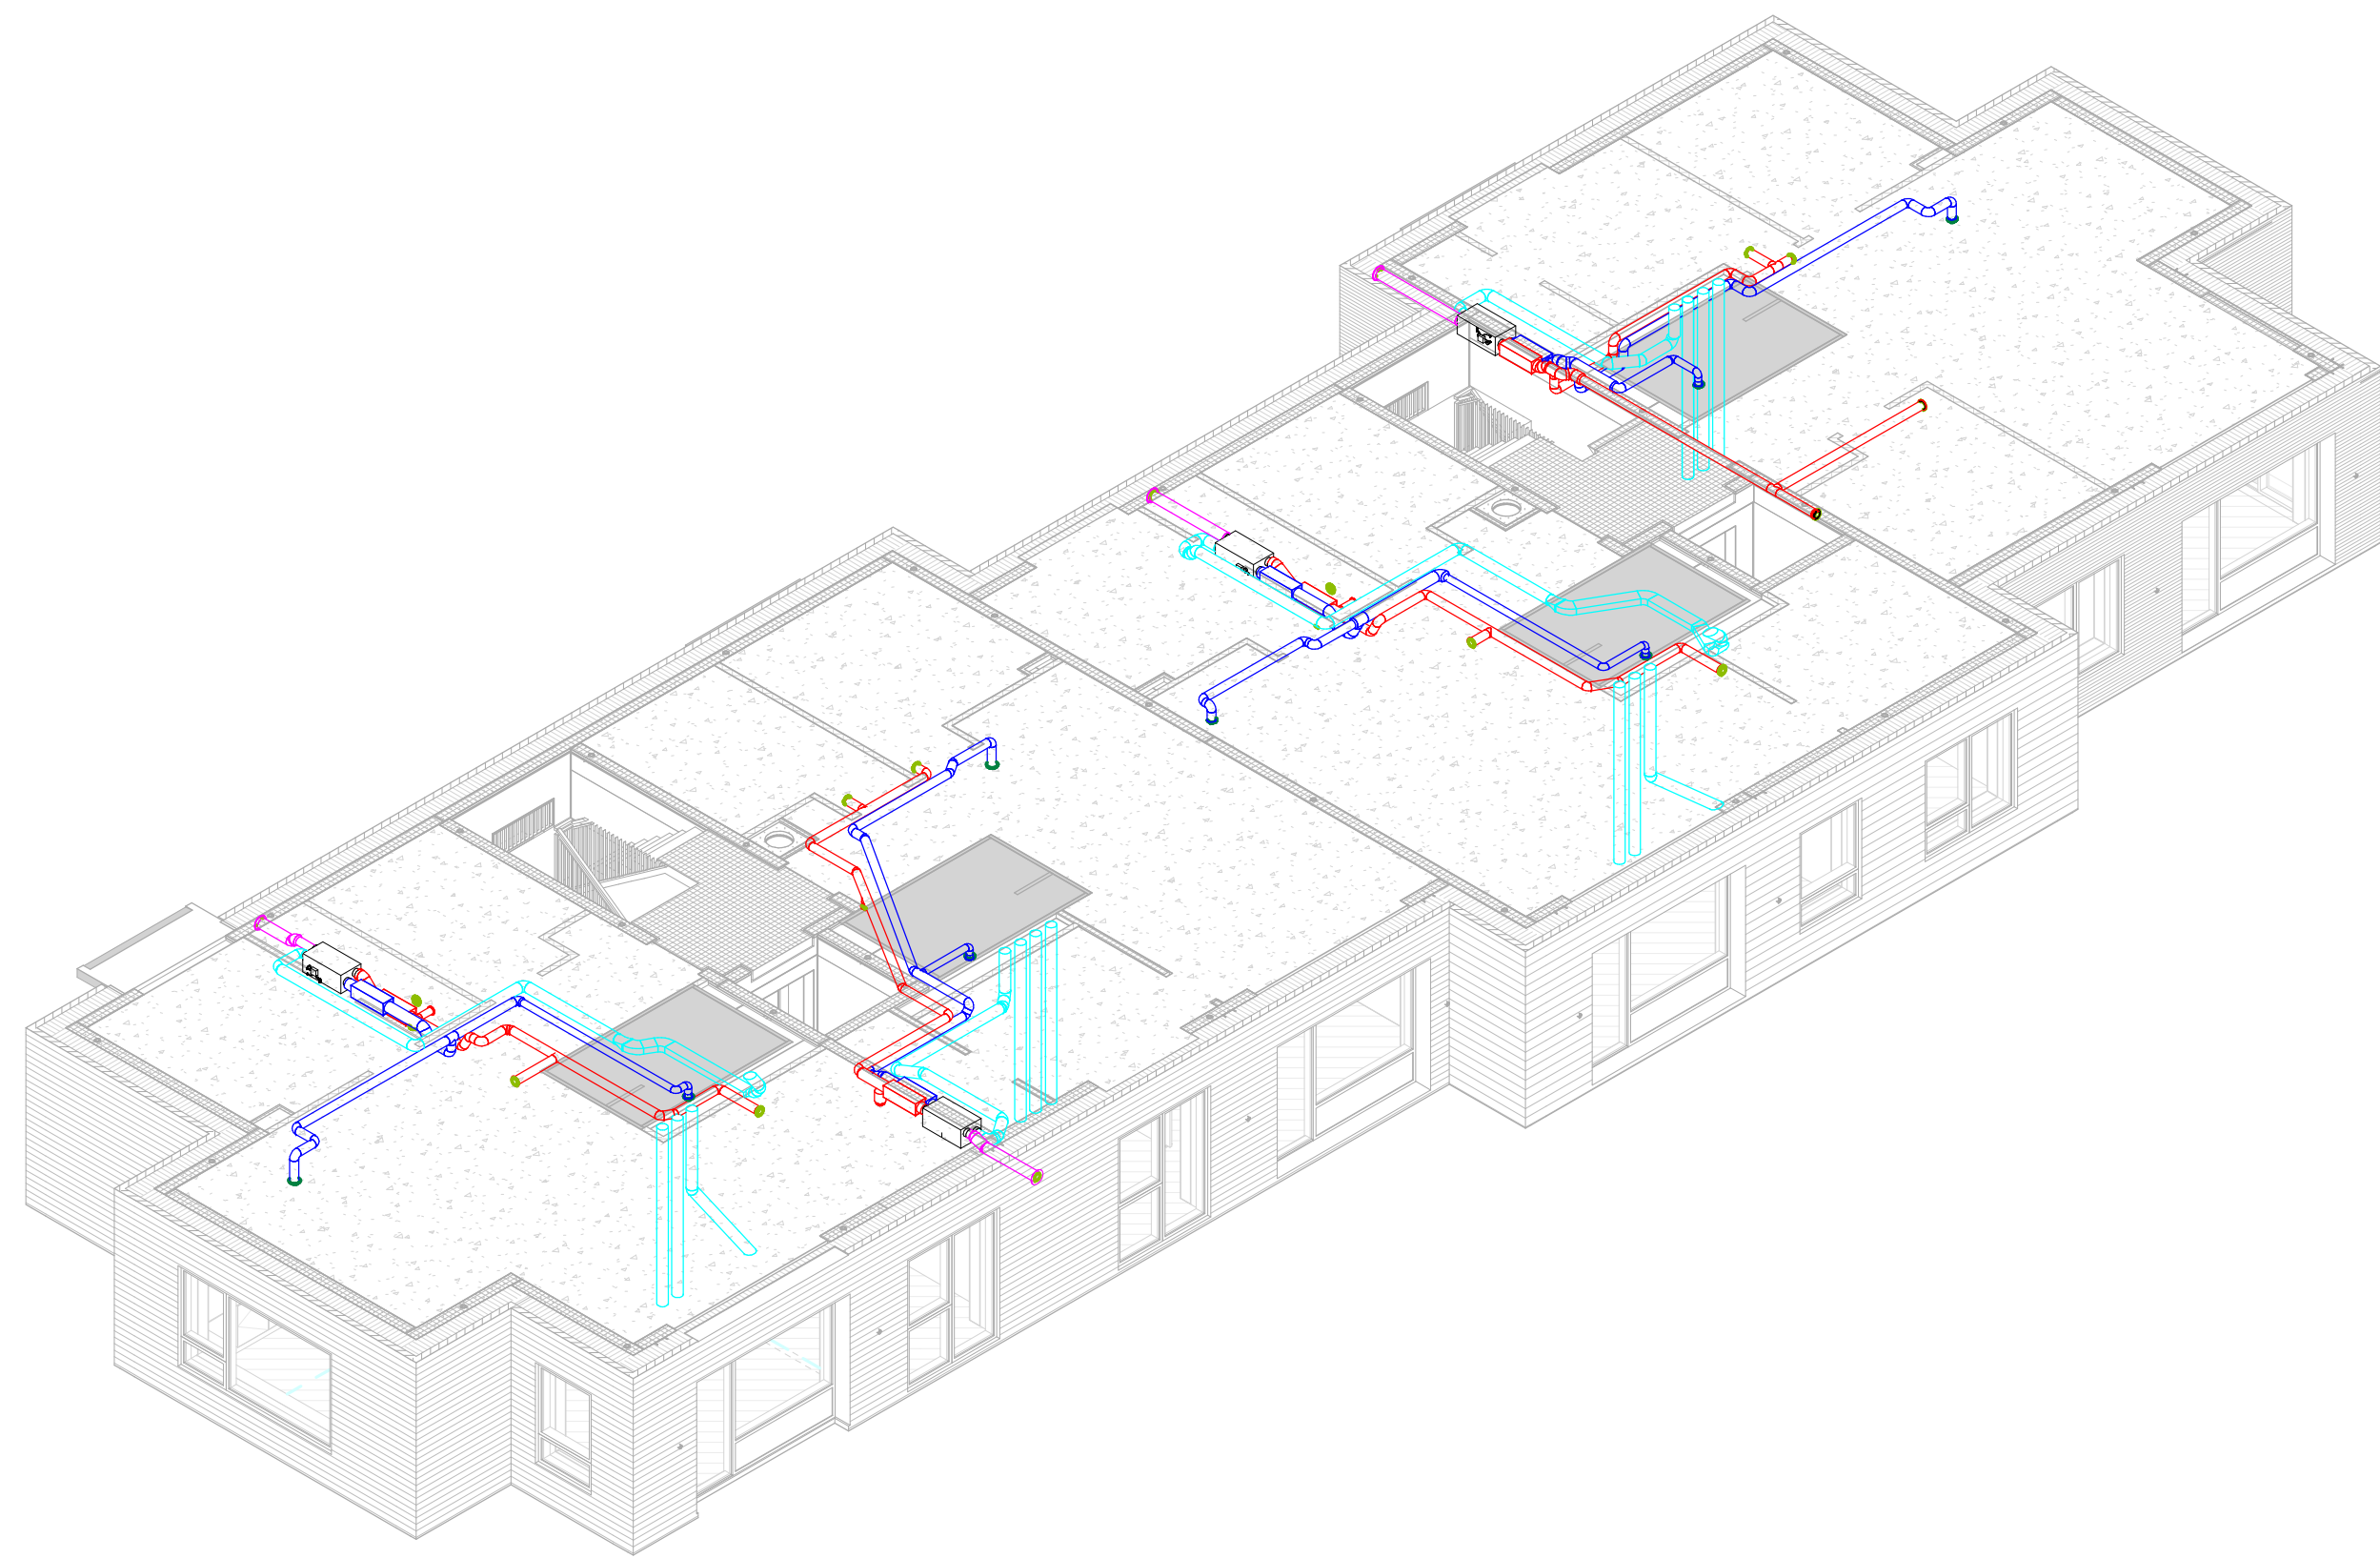

2 B3 - 3

T-V-P-3-B3-04

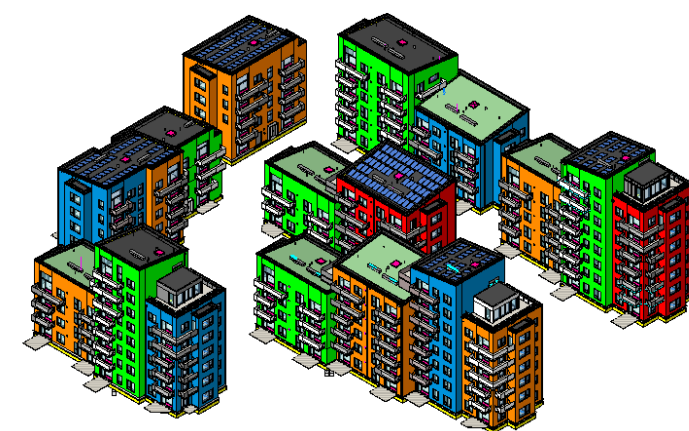

- INOBLÆSNING
- UDSUGNING
- INDTAG
- AFKAST

NOTE: ALLE MÅL I MM

AS BUILT

Rev.	Rev. Beskrivelse	Tegner	Rev. Dato
<div><div><div></div><div></div><div></div></div><div>airteam</div></div>			
SAGSNAVN:	Frederiks Kaj, etape 1		
ADRESSE:	SAGS ADRESSE		
SAGS NR:	400663		
EMNE:	3. ETAGE, PLAN BLOK 3 VENTILATION		
DATO:	20-04-17	ANSVARLIG:	RLA
airteam a/s	Gunnar Clausens Vej 34B	8260 Viby J	tlf: 70203588
TEGN. NR.	T-V-P-3-B3-04		
Mål:	1 : 100		
TEGNER:	AFK		