



1 B7-2-FG(1)
1 : 100

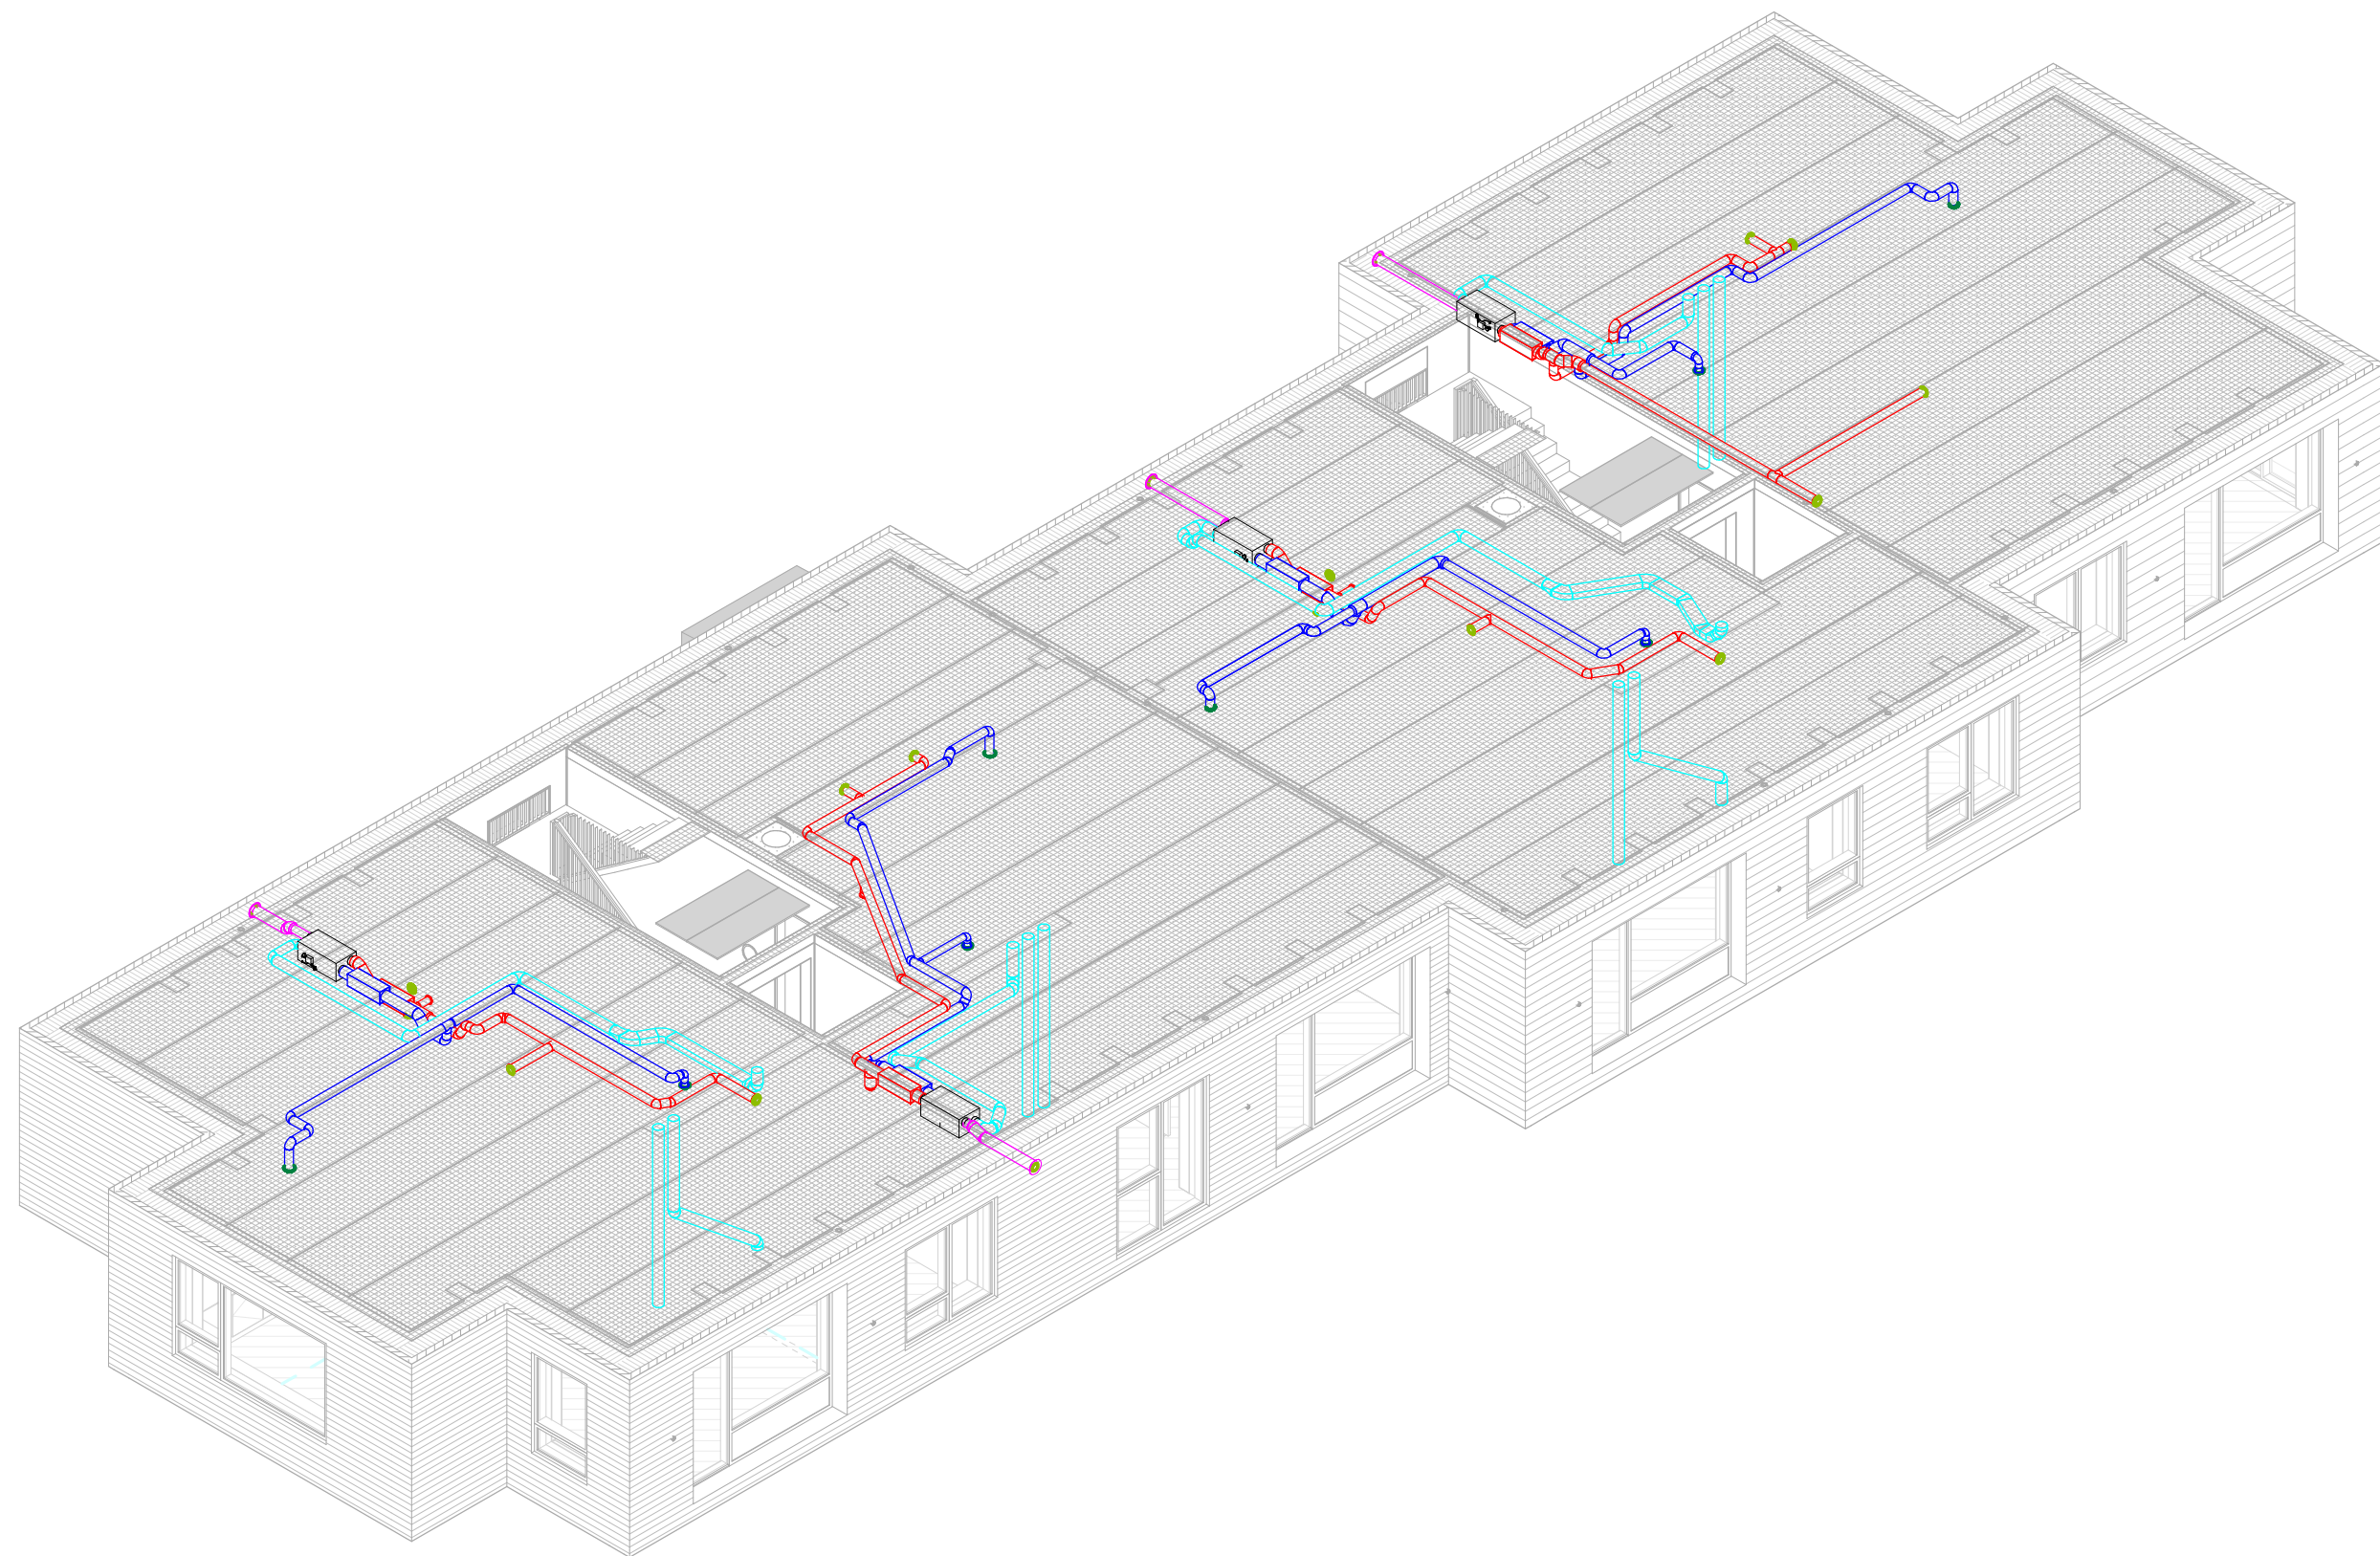

2 B7 - 2

T-V-P-2-B7-03

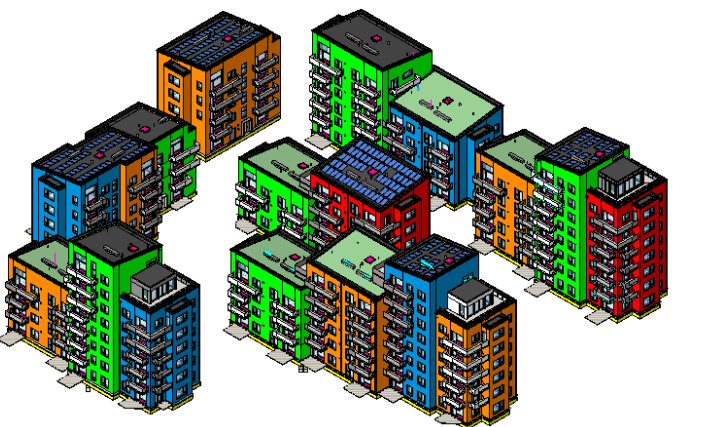

- INOBLÆSNING
- UDSUGNING
- INDTAG
- AFKAST

NOTE: ALLE MÅL I MM

AS BUILT

Rev.	Rev. Beskrivelse	Tegner	Rev. Dato
<div><div><div></div><div></div><div></div></div><div>airteam</div></div>			
SAGSNAVN:	Frederiks Kaj, etape 1		
ADRESSE:	SAGS ADRESSE		
SAGS NR:	400663		
EMNE:	2. ETAGE, PLAN BLOK 7 VENTILATION		
DATO:	20-04-17	ANSVARLIG: RLA	TEGNER: AFK
airteam a/s		Gunnar Clausens Vej 34B	8260 Viby J tlf: 70203588
		TEGN. NR.	T-V-P-2-B7-03
		Mål:	1 : 100