


## Signaturforklaring

- Tagpap
- Mos sedum
- Modfaldskiler 1:80
- Udspyr
- Kote på laveste pkt.
- Udluftning elevator
- Udluftning Faldstammer str. og placering iht. VVS projekt
- Vandkasse og tagnedløb, farver iht. A-XX-6-04X
- Inverter til solceller samt EL gennemføring i tag

Detaljemappe referencer:  
A-XX-5-30X Tagdetaljer

- Solcelle 15 grader
- VENT. AFKAST Ventilationshætte til afkast fra boliger
- Adg. Tag Adgang tag / ovenlys 1200x1200mm
- VENT. Skralde ventilation str. iht. ventilationsprojekt
- Fald sikring
- Overordnet taghældning spids i højeste pkt.

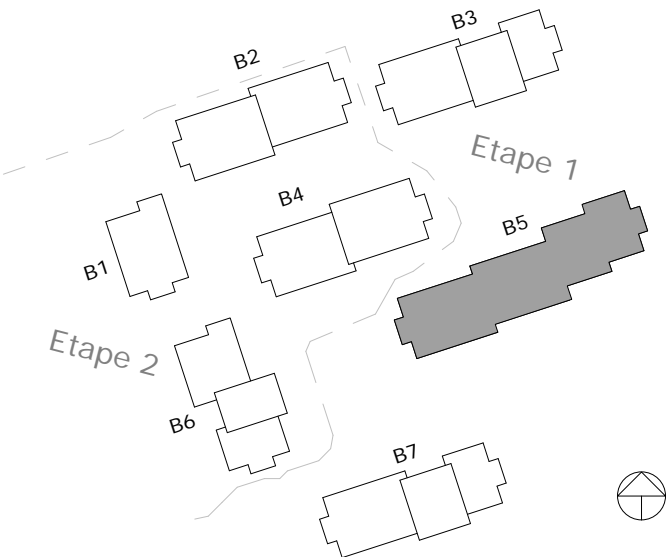

T  
7  
6  
5  
4  
3  
2  
1  
O  
K

## AS BUILT

Udf/kontr	Kontr	Godk	Revisionstekst	Dato	Rev
DSL	ru	lo	Mål: 1 : 100	Format: 1050x297	2017-10-27

## Frederikskaj 2

Matr.nr. 161 Kongens Enghave, København

### Plantegning Bygn. 5 - Tagplan

### A-B5-1-00T



○ MT Højgaard a/s	Knud Højgaards Vej 9	2860 Søborg	+45 7012 2400	Sagsnr. 796826
○ MT Højgaard a/s, Design & Engineering	Knud Højgaards Vej 9	2860 Søborg	+45 7012 2400	Sagsnr. 796826
● Holscher Nordberg A/S	Vermundsgade 40A, 3.sal	2100 København Ø	+45 3920 0033	Sagsnr. 1501
○ SLA A/S	Njalsgade 17B, Pakhus 2, 3.sal	2300 København S	+45 3391 1316	Sagsnr. 716