



Lejl. type B


Lejl. type E

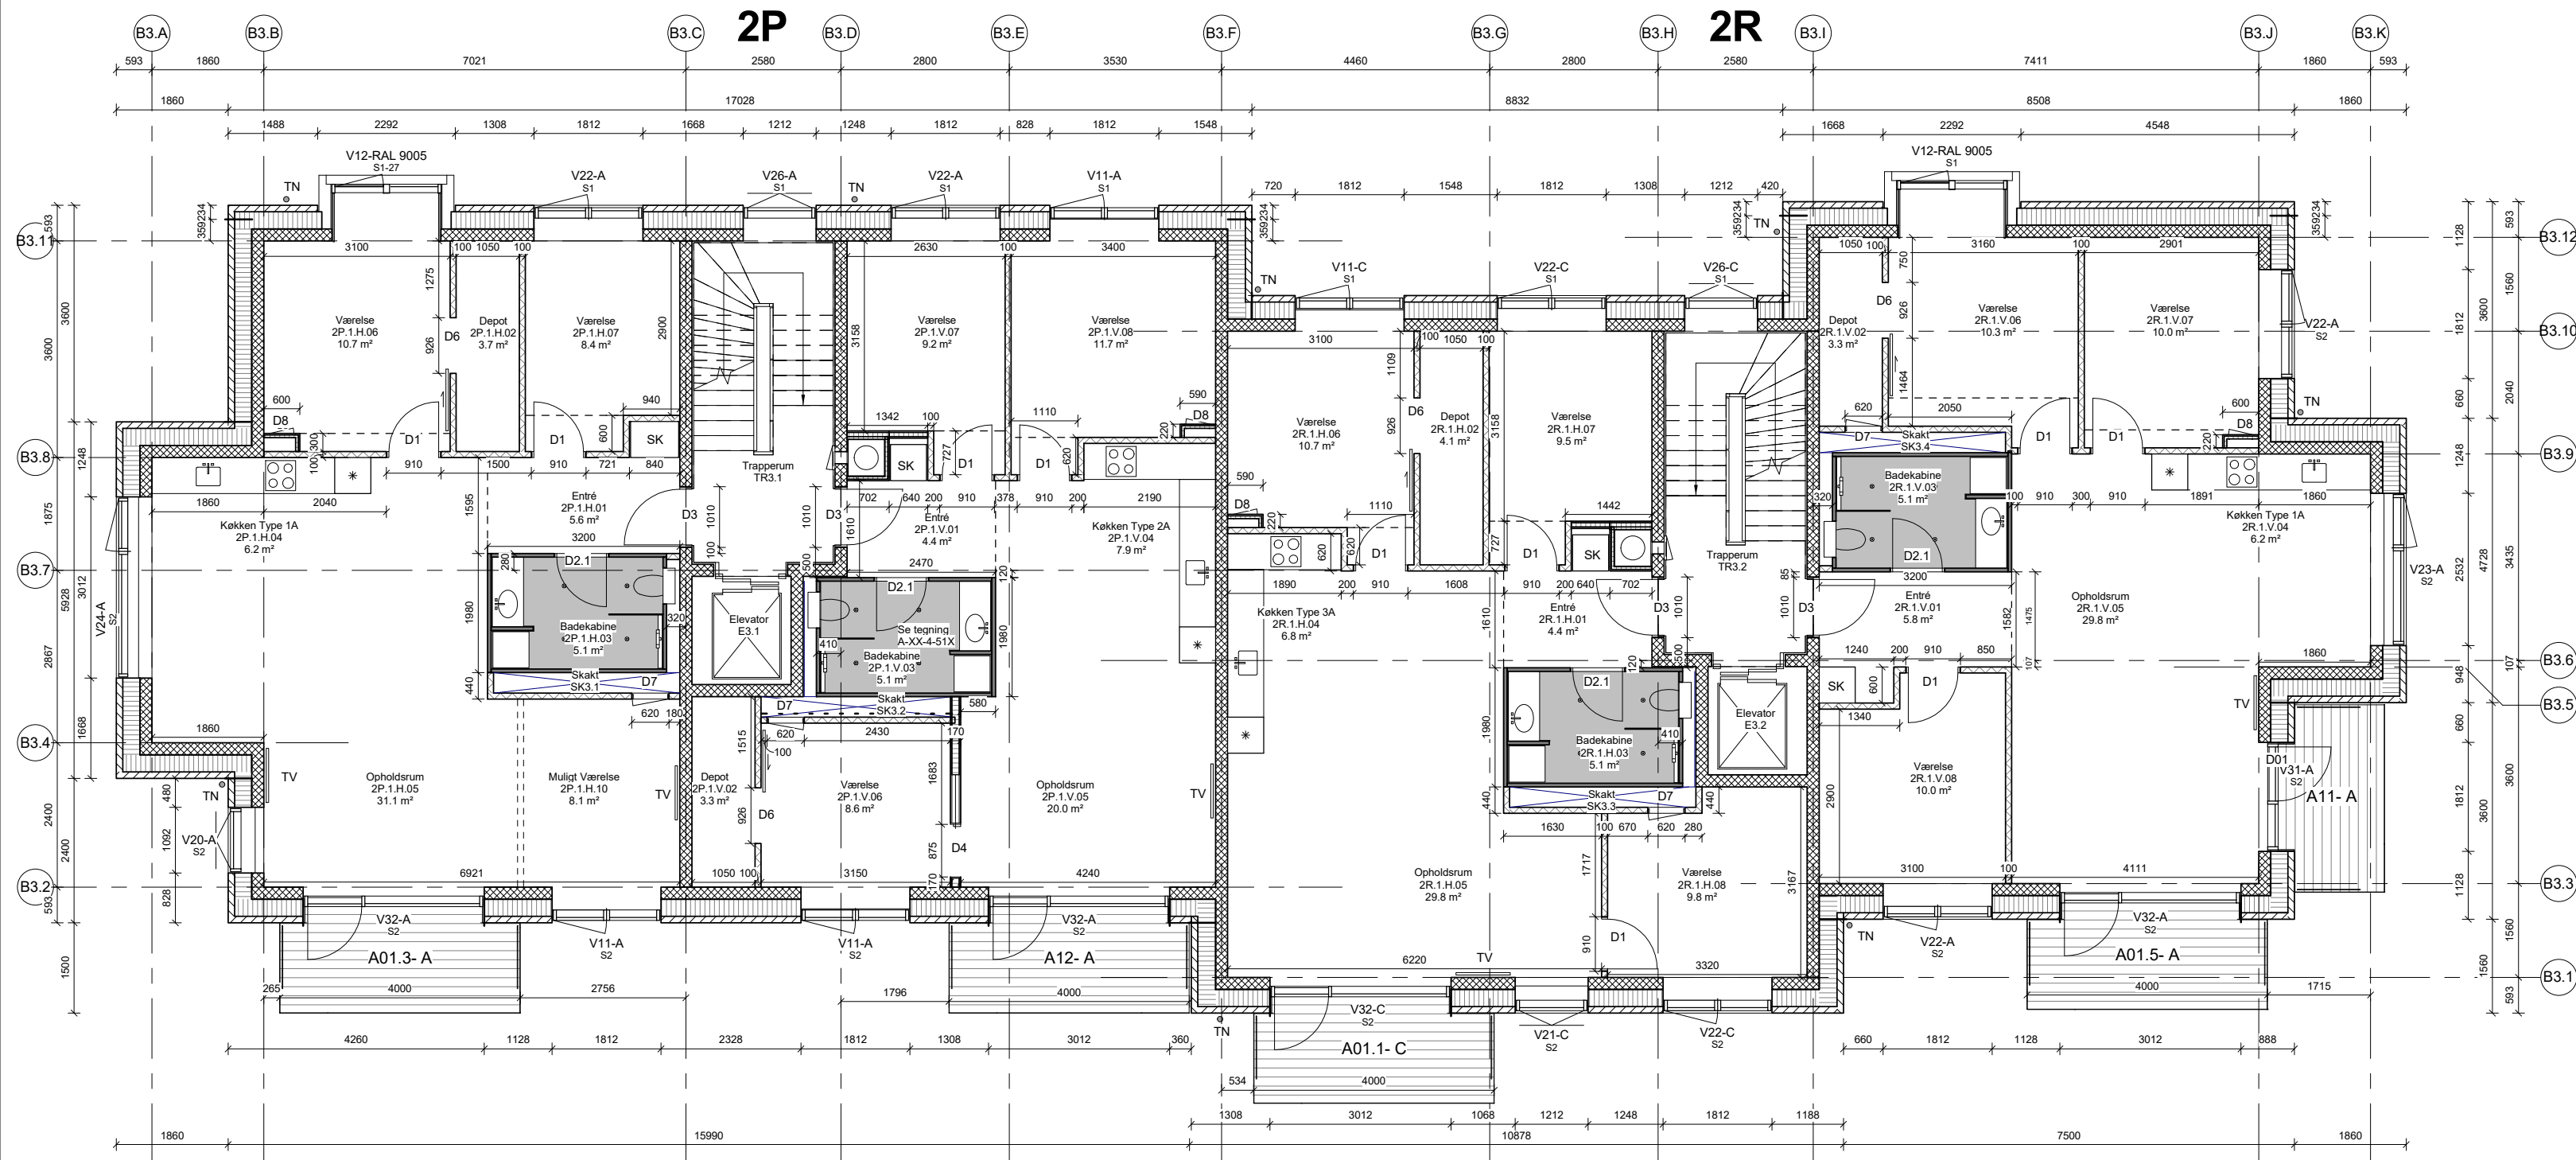

Ydervægge:

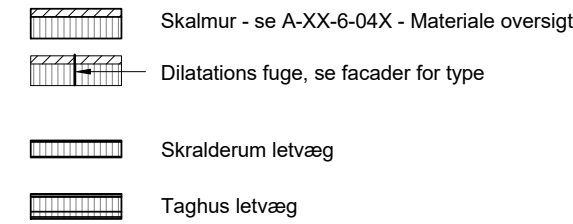


Indervægge:

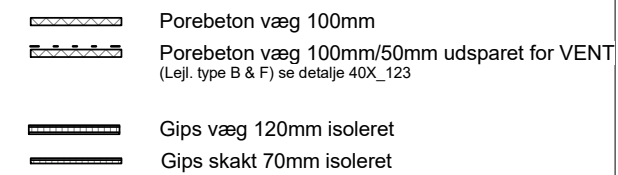

----- Muligt værelse


Betonvægge:

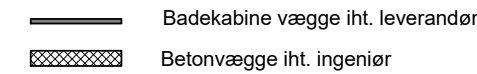


Numerering:

2P.1H.06	Rum nr. (Opg. / etage / side+løbenr.)
2P.A	Afaldsrum (Opg./nr.)
SK3.2	Skakt nr. (Bygn. / nr.)
E4.1	Elevator nr. (Bygn. / nr.)
TR4.1	Trapperum nr. (Bygn. / nr.)
D3	Dør nr./ Type - se dørskema A-XX-6-05X
V10.1-A S11.1-a	Vindue nr / Type-eloksering-sol-lyd se Vindueskema A-XX-6-03X
A6.2 - A	Altan nr / Eloksering. Se altan oversigt A-XX-6-06X


Loft og gulv signatur:

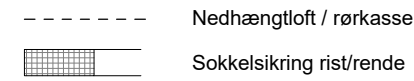


Facade element Karnap

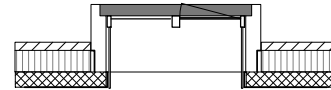

Skabe:

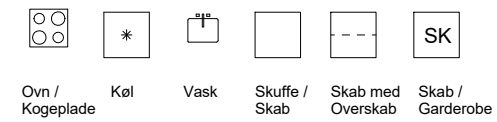


Diverse:

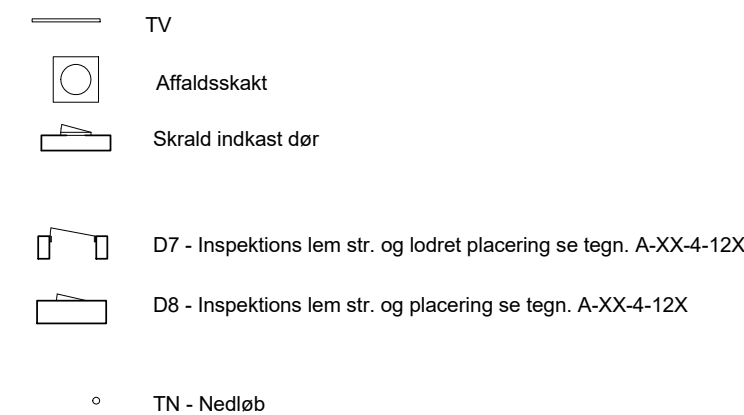

Detaljemappe referencer:

A-XX-5-10X	Sokkeldetaljer
A-XX-5-20X	Facadedetaljer
A-XX-5-30X	Tagdetaljer
A-XX-5-40X	Indvendigedetaljer
A-XX-5-50X	Skralderum

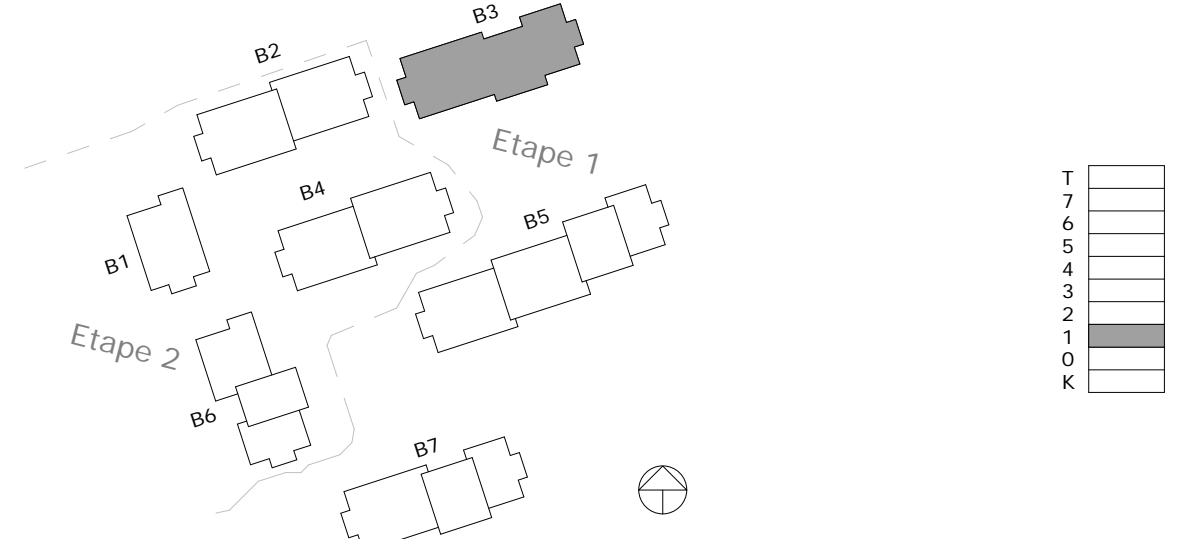

AS BUILT

Udf/kontr	Kontr	Godk	Revisionstekst	Dato	Rev
RU/MHJ	ru	lo	Mål: 1 : 100	Format: 840x297	2017-10-27

Frederikskaj 2

Matr.nr. 161 Kongens Enghave, København

Plantegning
Bygn. 3 - Etage 1

A-B3-1-001



○ MT Højgaard a/s	Knud Højgaards Vej 9	2860 Søborg	+45 7012 2400	Sagsnr. 796826
○ MT Højgaard a/s, Design & Engineering	Knud Højgaards Vej 9	2860 Søborg	+45 7012 2400	Sagsnr. 796826
● Holscher Nordberg A/S	Vermundsgade 40A, 3.sal	2100 København Ø	+45 3920 0033	Sagsnr. 1501
○ SLA A/S	Njalsgade 17B, Pakhus 2, 3.sal	2300 København S	+45 3391 1316	Sagsnr. 716