


1 B5-1-FG(1)
1 : 100



2 B5 - 1

T-V-P-1-B5-02

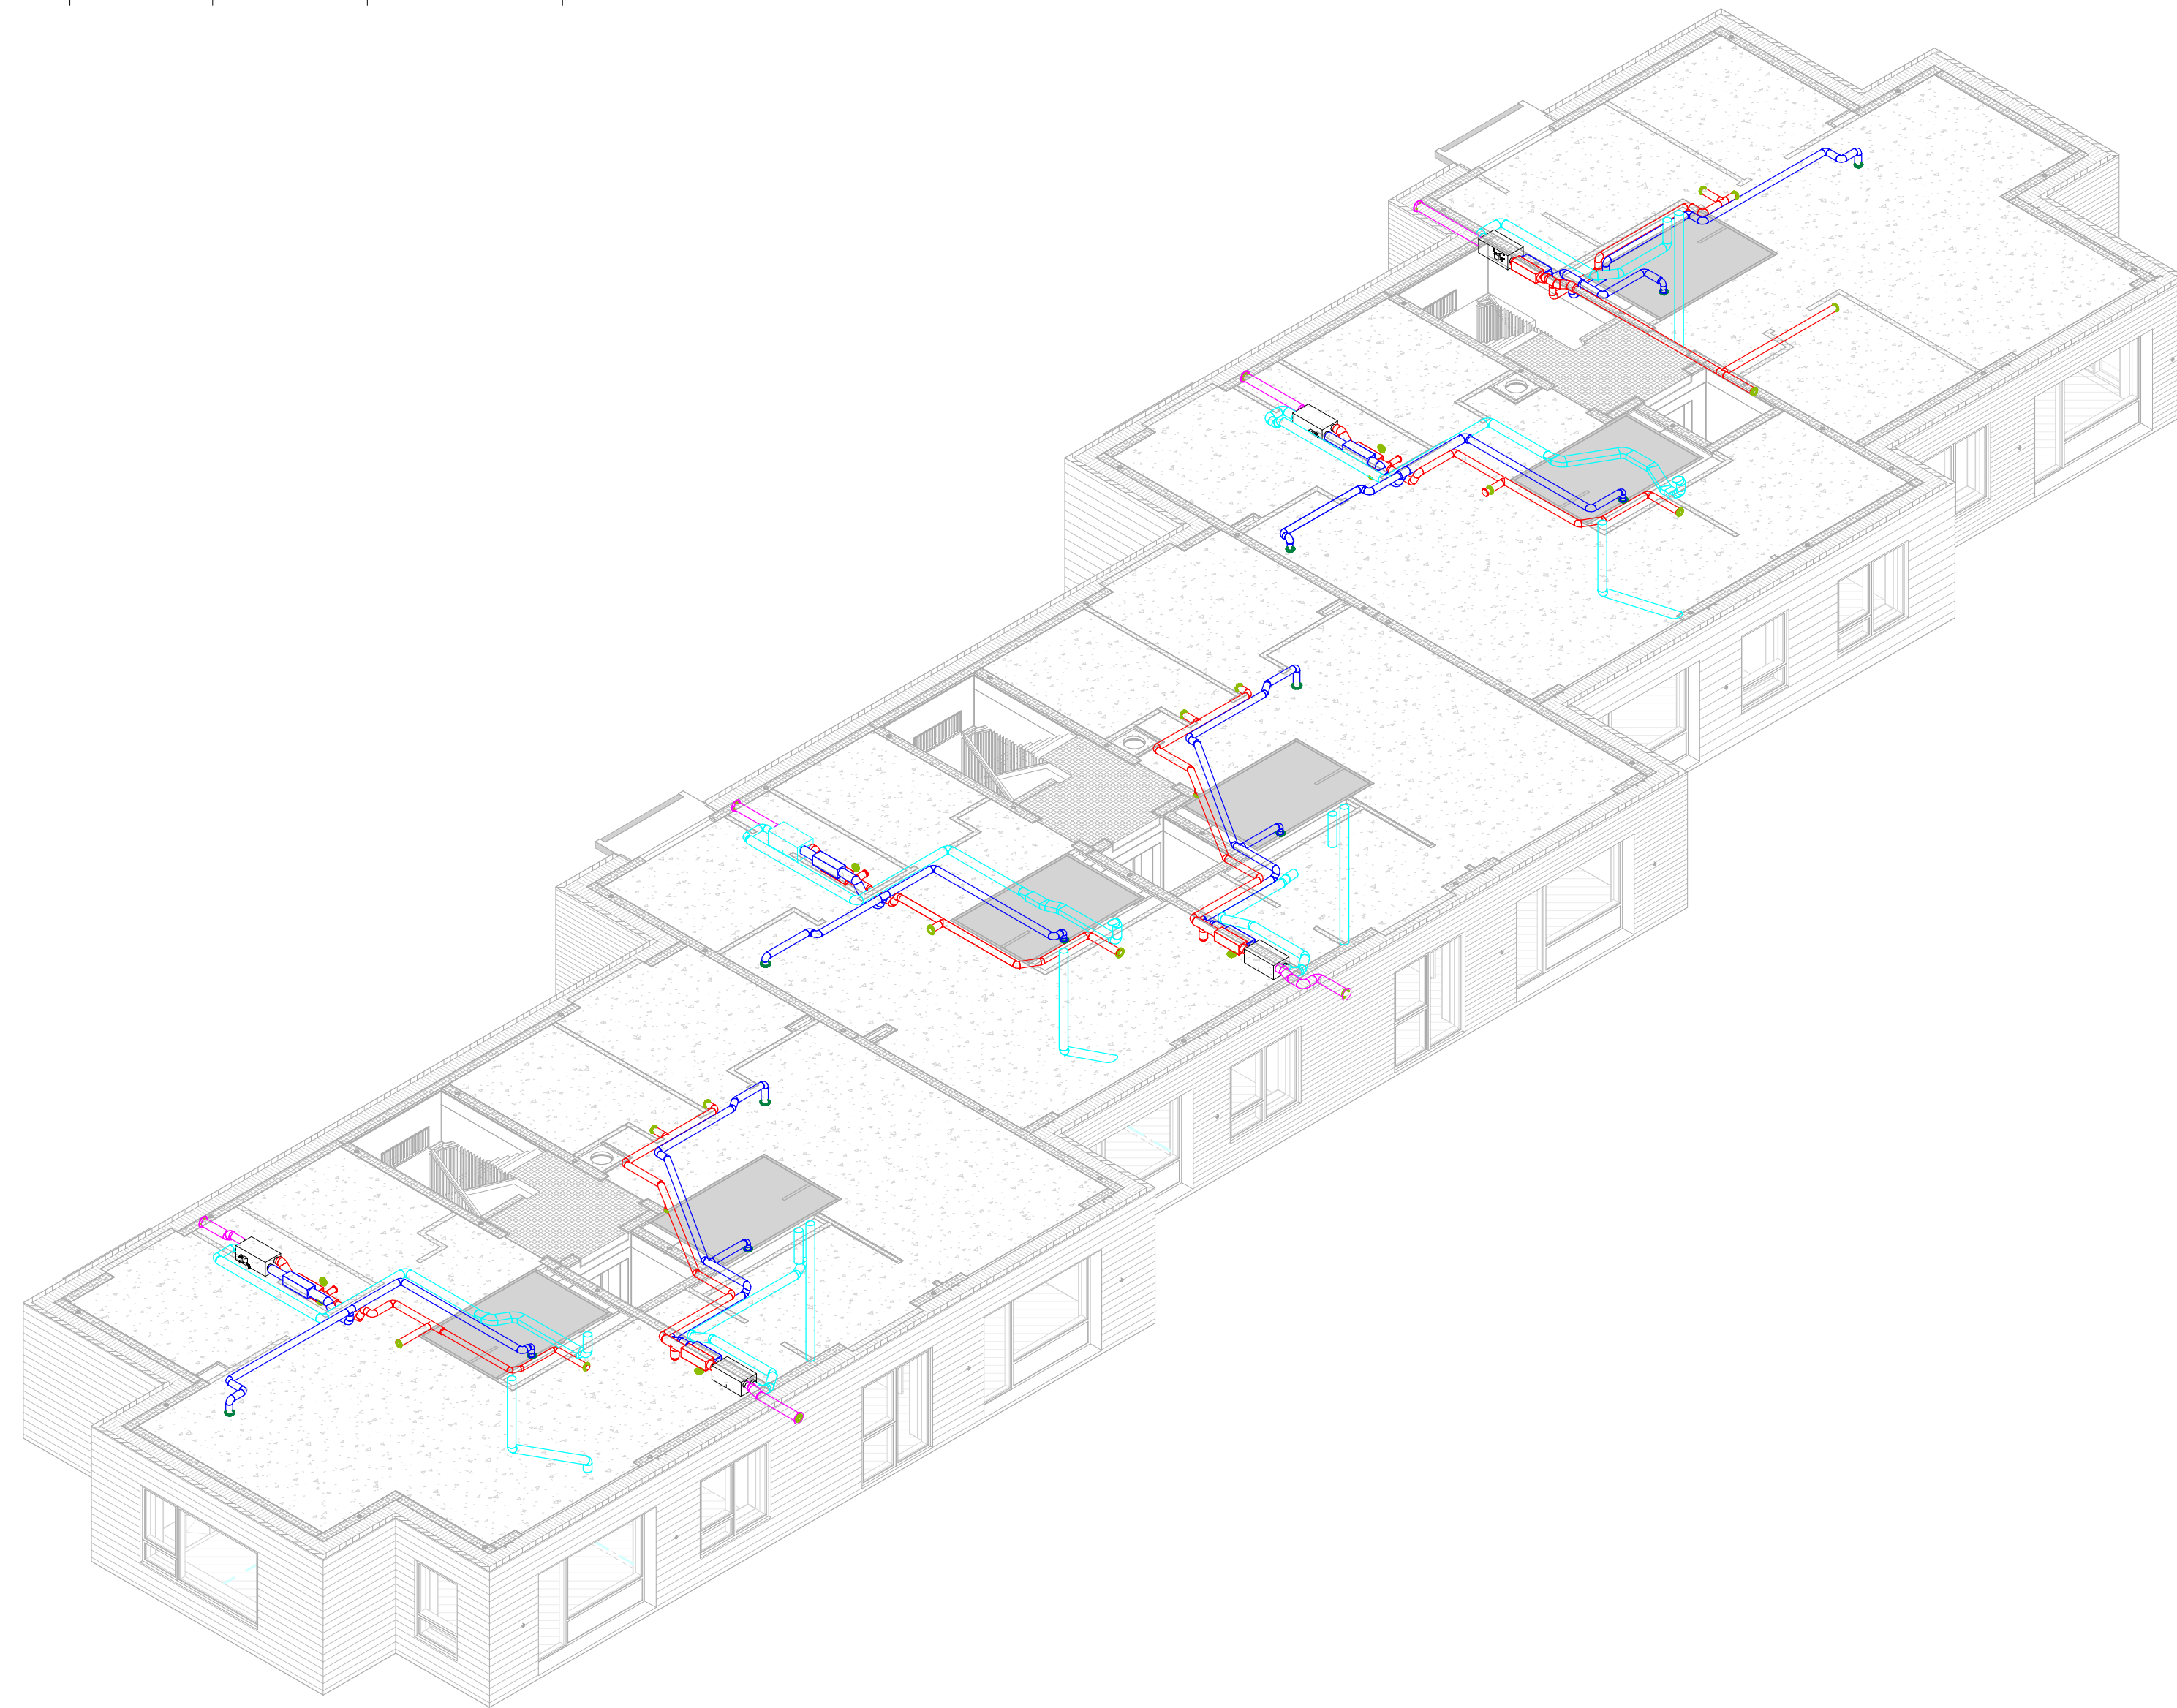

- INOBLÆSNING
- UDSUGNING
- INDTAG
- AFKAST

NOTE: ALLE MÅL I MM

AS BUILT

Rev.	Rev. Beskrivelse	Tegner	Rev. Dato
SAGSNAVN: Frederiks Kaj, etape 1			
ADRESSE: SAGS ADRESSE			
SAGS NR: 400663			
EMNE: 1. ETAGE, PLAN BLOK 5 VENTILATION			
DATO: 20-04-17		TEGN. NR. T-V-P-1-B5-02	
REV. DATO:		Mål: 1 : 100	
ANSVARLIG: RLA		TEGNER: AFK	
airteam a/s		tlf: 70203588	
Gunnar Clausens Vej 34B		8260 Viby J	