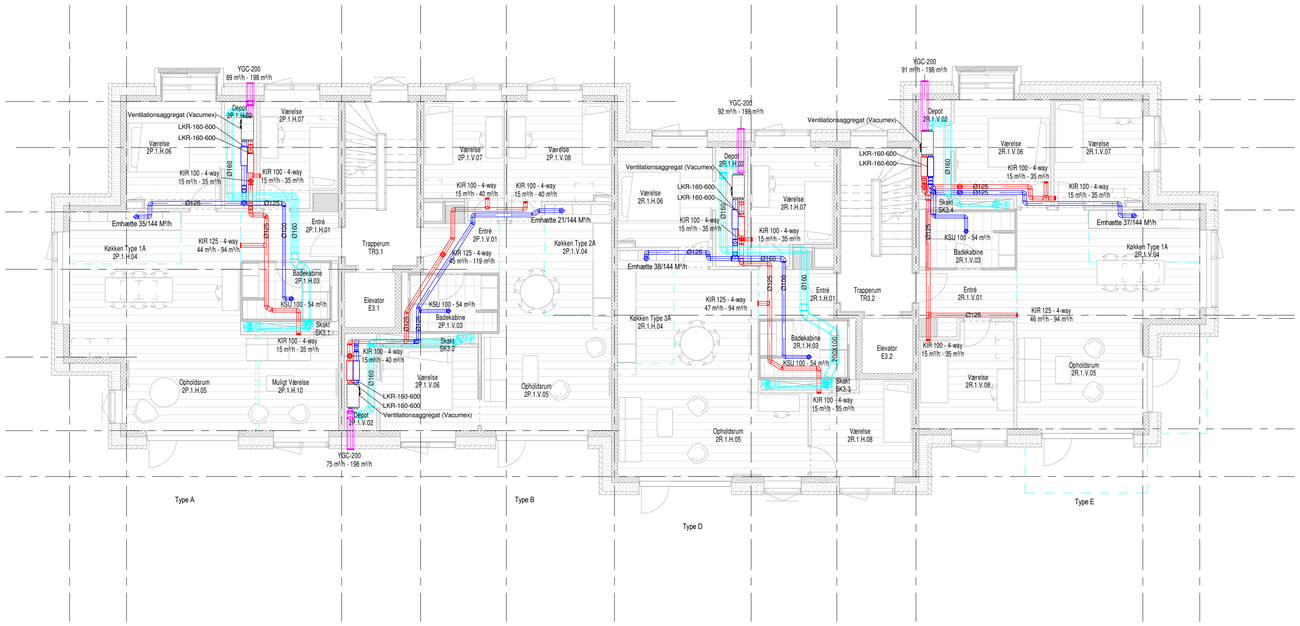

1 B3-1-FG(1)

1 : 100

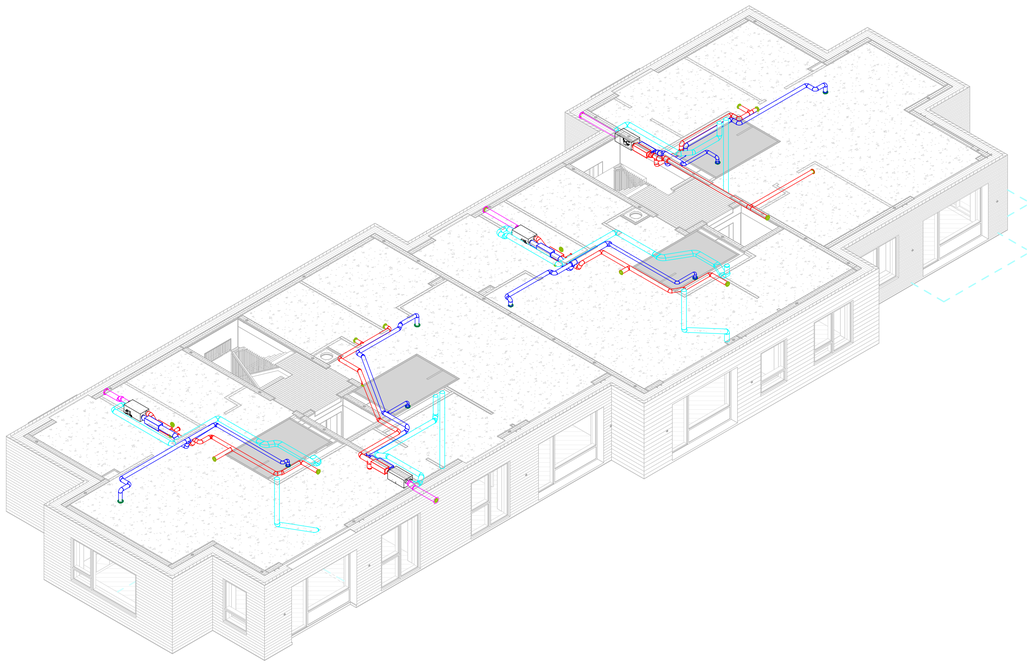

2 B3 - 1

T-V-P-1-B3-02

INDBLÆSNING
UDSUGNING
INDTAG
AFKAST

NOTE: ALLE MÅL I MM

AS BUILT

Rev.	Rev. Beskrivelse	Tegner	Rev. Dato

airteam

SAGSNAVN: Frederiks Kaj, etape 1

ADRESSE: SAGS ADRESSE

SAGS NR: 400663

EMNE:

1. ETAGE, PLAN
BLOK 3
VENTILATION

TEGN. NR. **T-V-P-1-B3-02**

Mål: 1 : 100

DATO: 20-04-17 REV. DATO: ANSVARLIG: RLA TEGNER. AFK

airteam a/s Gunnar Clausens Vej 34B 8260 Viby J tlf: 70203588