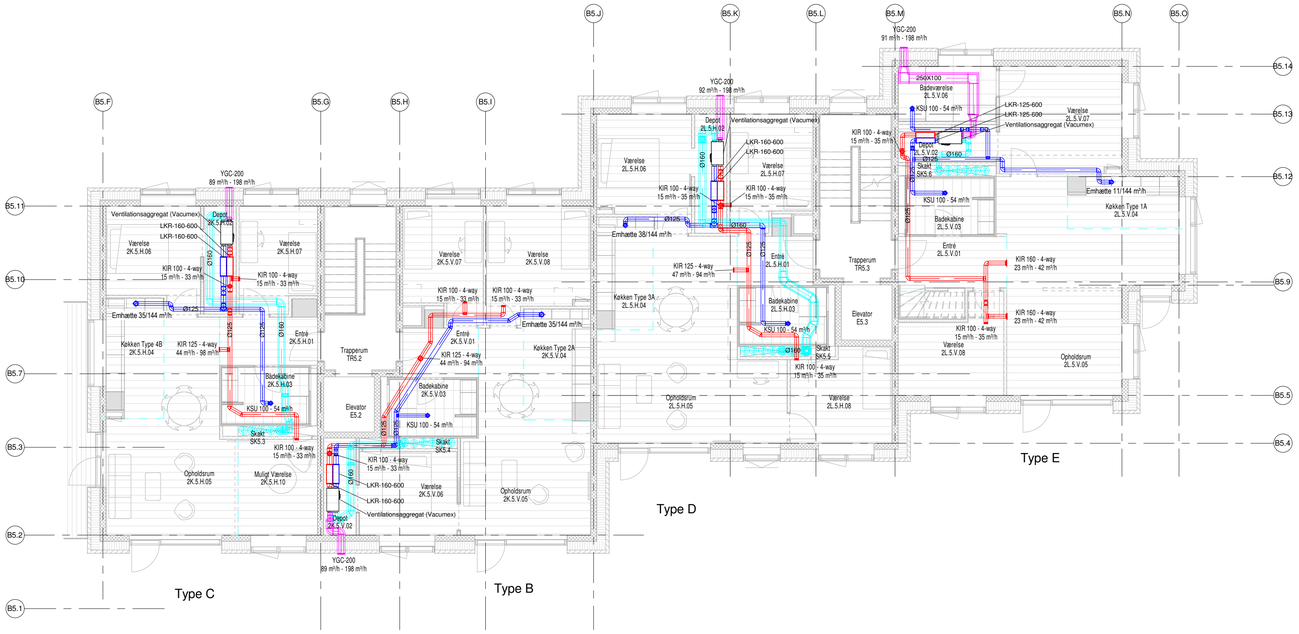

1 B5-5-FG(1)
1 : 100

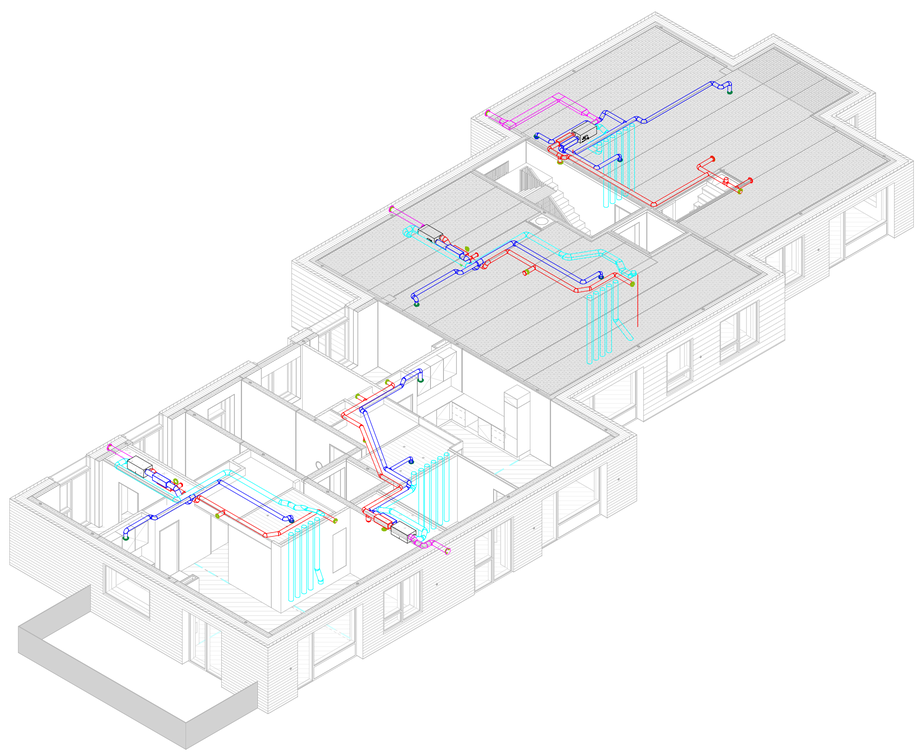

2 B5 - 5

T-V-P-5-B5-06

INDBLÆSNING
UDSUGNING
INDTAG
AFKAST

NOTE: ALLE MÅL I MM

AS BUILT

Rev.	Rev. Beskrivelse	Tegner	Rev. Dato

airteam

SAGSNAVN:	Frederiks Kaj, etape 1
ADRESSE:	SAGS ADRESSE
SAGS NR:	400663
EMNE:	5. ETAGE, PLAN BLOK 5 VENTILATION
TEGN. NR.	T-V-P-5-B5-06
Mål:	1 : 100

DATO: 20-04-17 REV. DATO: ANSVARLIG: RLA TEGNER. AFK

airteam a/s Gunnar Clausens Vej 34B 8260 Viby J tlf: 70203588