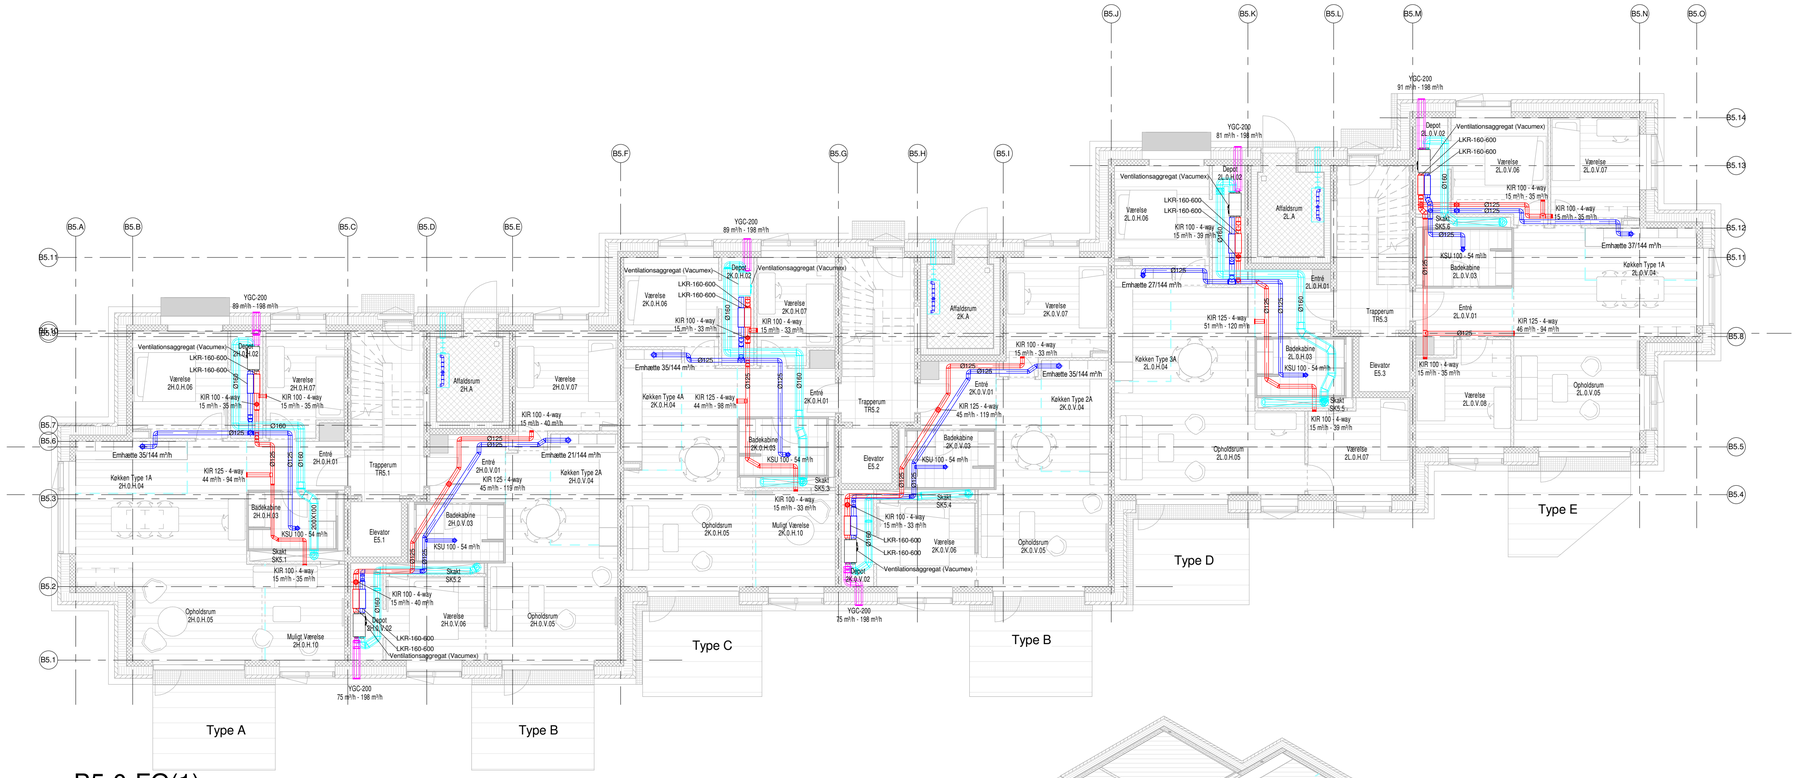

1 B5-0-FG(1)
1 : 100

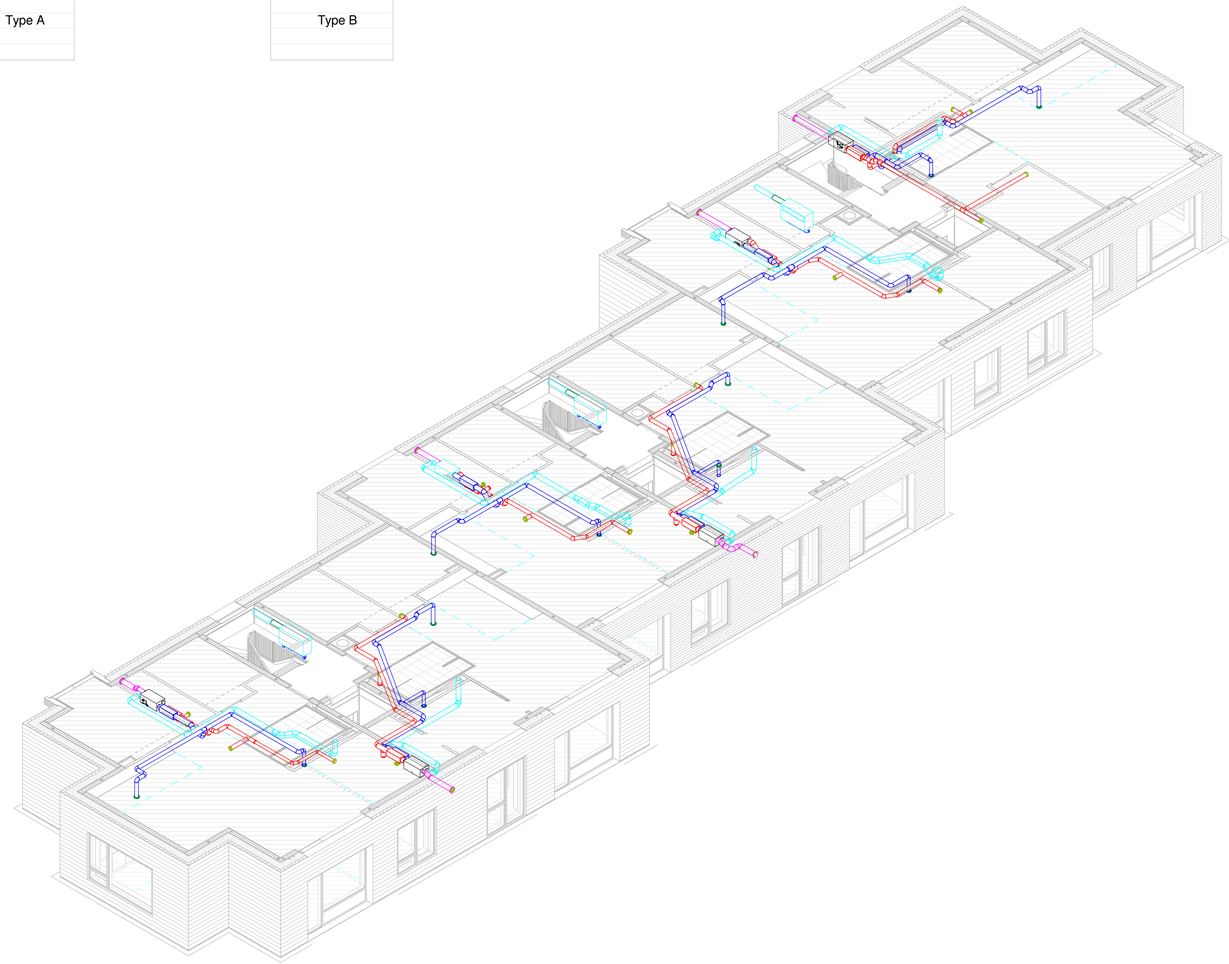

2 B5 - 0

T-V-P-0-B5-01

INDBLÆSNING
UDSUGNING
INDTAG
AFKAST

NOTE: ALLE MÅL I MM

AS BUILT

Rev.	Rev. Beskrivelse	Tegner	Rev. Dato

airteam

SAGSNAVN: Frederiks Kaj, etape 1
ADRESSE: SAGS ADRESSE
SAGS NR: 400663
EMNE:
STUE , PLAN
BLOK 5
VENTILATION

TEGN. NR. T-V-P-0-B5-01
Mål: 1 : 100

DATO: 20-04-17 REV. DATO: ANSVARLIG: RLA TEGNER. AFK

airteam a/s Gunnar Clausens Vej 34B 8260 Viby J tlf: 70203588